




PLANTA DE LOCAÇÃO - AS BUILT

ESCALA 1:250

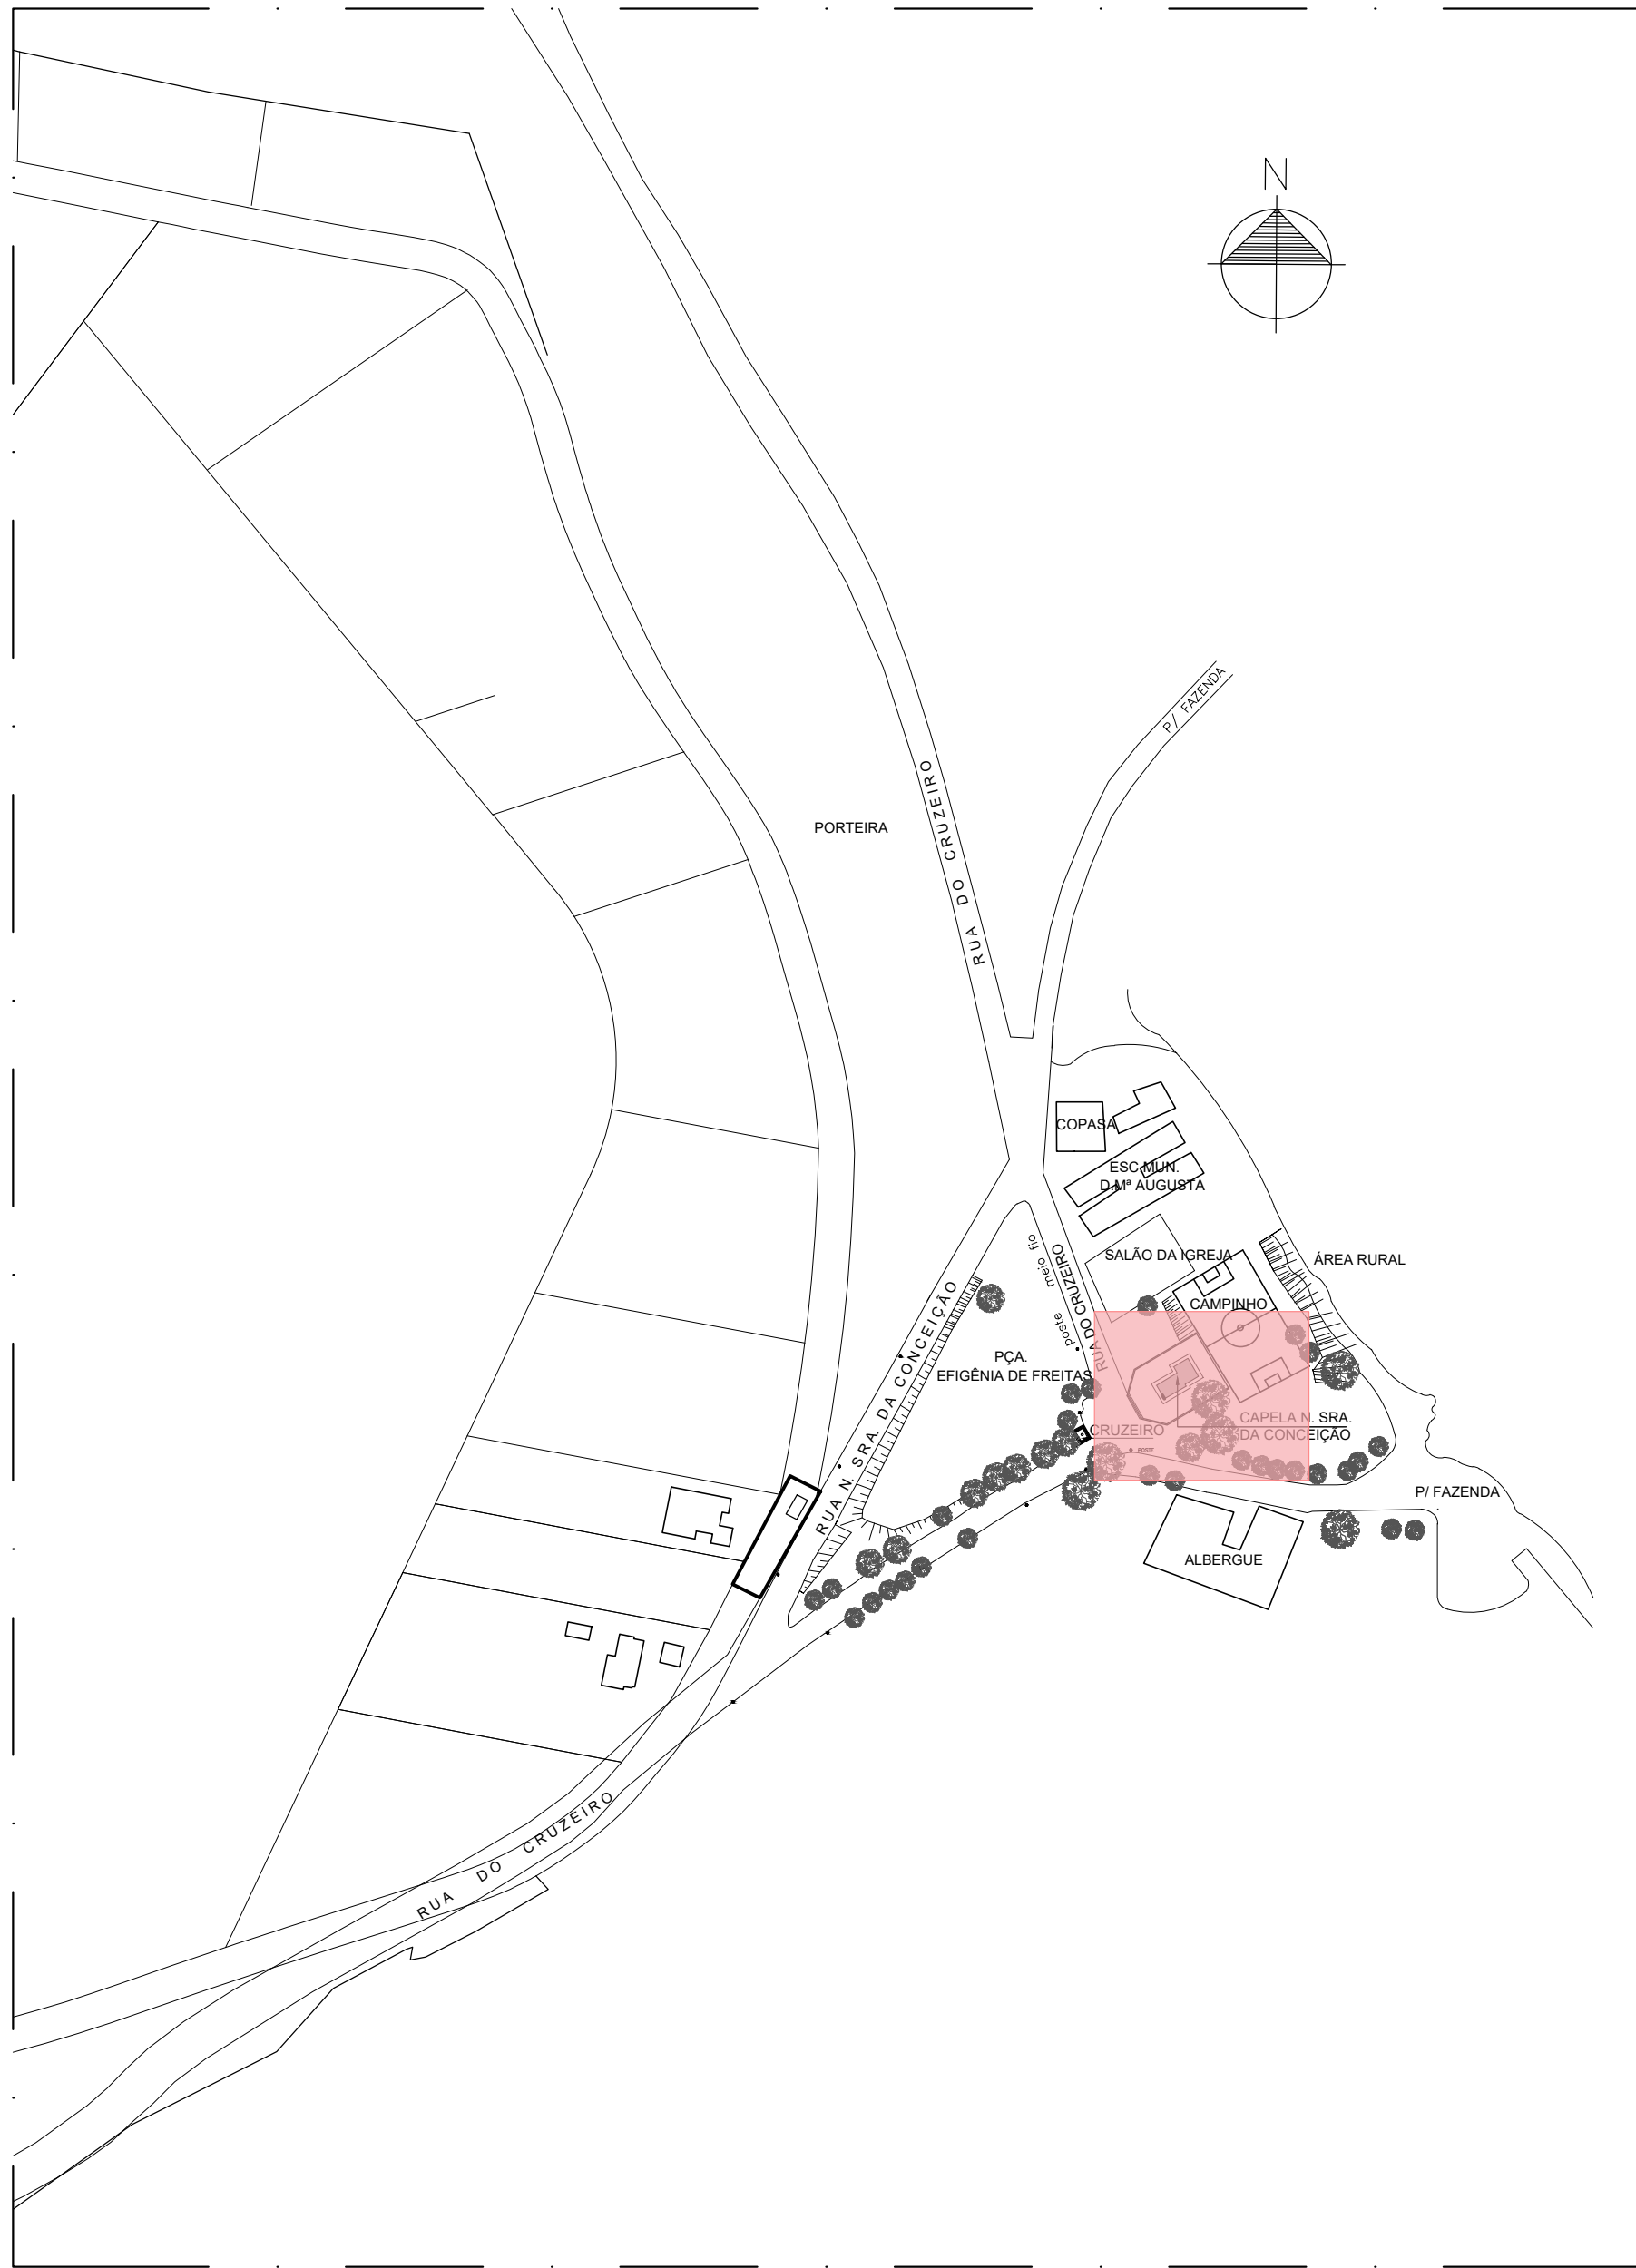

PLANTA DE SITUAÇÃO

ESCALA 1:2000

NOTAS

OBSERVAÇÕES GERAIS:

- 1 - CONFERIR MEDIDAS NO LOCAL
- 2 - NÃO UTILIZAR ESCALA SOBRE PAPEL
- 3 - EM CASO DE CONFLITO DE COTAS, PREVALECE A DO DESENHO DE MAIOR ESCALA
- 4 - EM CASO DE DÚVIDAS, CONSULTE SEMPRE O RESPONSÁVEL TÉCNICO
- 5 - O PROJETO APRESENTADO É DE RESTAURO E NESTE APRESENTA SUEJÕES ARQUITETÔNICAS QUE FORAM BASEADAS EM PESQUISAS DOCUMENTAIS E VISITAS TÉCNICAS. O PROJETO ARQUITETÔNICO DEVERÁ SER FEITO E NÃO É DE RESPONSABILIDADE DA EMPRESA OPUS, POR HORA

REVISÃO	DESCRIÇÃO	TIPO	ELABORADO	VERIFICADO	DATA
00	EMIÇÃO INICIAL	EKE	PRN	ICGL	02/2021

TIPOS DE EMISSÃO	ATP - ANTEPROJETO BSC - BÁSICO EXE - EXECUTIVO	APV - APROVADO POT - PI CONSTRUÇÃO ASB - "AS BUILT"	CNC - CANCELADO



Opus Projetos

OPUS PROJETOS

RUA ARAGUARI, Nº741, SALA 10 - BARRO PRETO
BELO HORIZONTE-MG
TEL.: (31) 3347-4405 / (31) 3347-7079 / (31) 3571-1920
EMAIL: contato@grupoprojetosengenharia.com.br



PREFEITURA MUNICIPAL DE LAGOA SANTA

REALIZAÇÃO:

RUA SÃO JOÃO, Nº290 - CENTRO
LAGOA SANTA-MG - CEP: 33400-000
TEL.: (31) 3688-1360

PROJETO DE RESTAURO DA CAPELA NOSSA SENHORA DA CONCEIÇÃO

RUA MORRO DO CRUZEIRO, Nº108-1592, BARRO SOBRADINHO, CIDADE LAGOA SANTA-MG

PROJETO DE RESTAURO

AUTORA DO PROJETO:



PATRÍCIA RODRIGUES NUNES
CRM - A171554-3

CONTRATANTE DO PROJETO:



ISABELA CRISTINA GONÇALVES LACERDA
CRM - A170915-9

RESPONSÁVEL DA CONTRATANTE

DATA:

FEVEREIRO/2021

ESCALA:

INDICADA

CÓDIGO:

PRJ-RST

TÍTULO DOS DESENHOS:

PLANTA DE LOCAÇÃO
PLANTA DE SITUAÇÃO

PRANCHAS:

01/14

DIREITOS AUTORAIS RESERVADOS. PROIBIDO REPRODUÇÃO, DIVULGAÇÃO OU ALTERAÇÃO SEM ORDEM EXPRESSA DO AUTOR.

TÍTULO DOS DESENHOS: PRJ-RST-LAGOASANTA-REV00

OPUS - A1 ALONGADO 950x594mm