



LEVANTAMENTO CADASTRAL
CAPELA N. S. DA CONCEIÇÃO - FACHADA FRONTAL

ESCALA 1:50

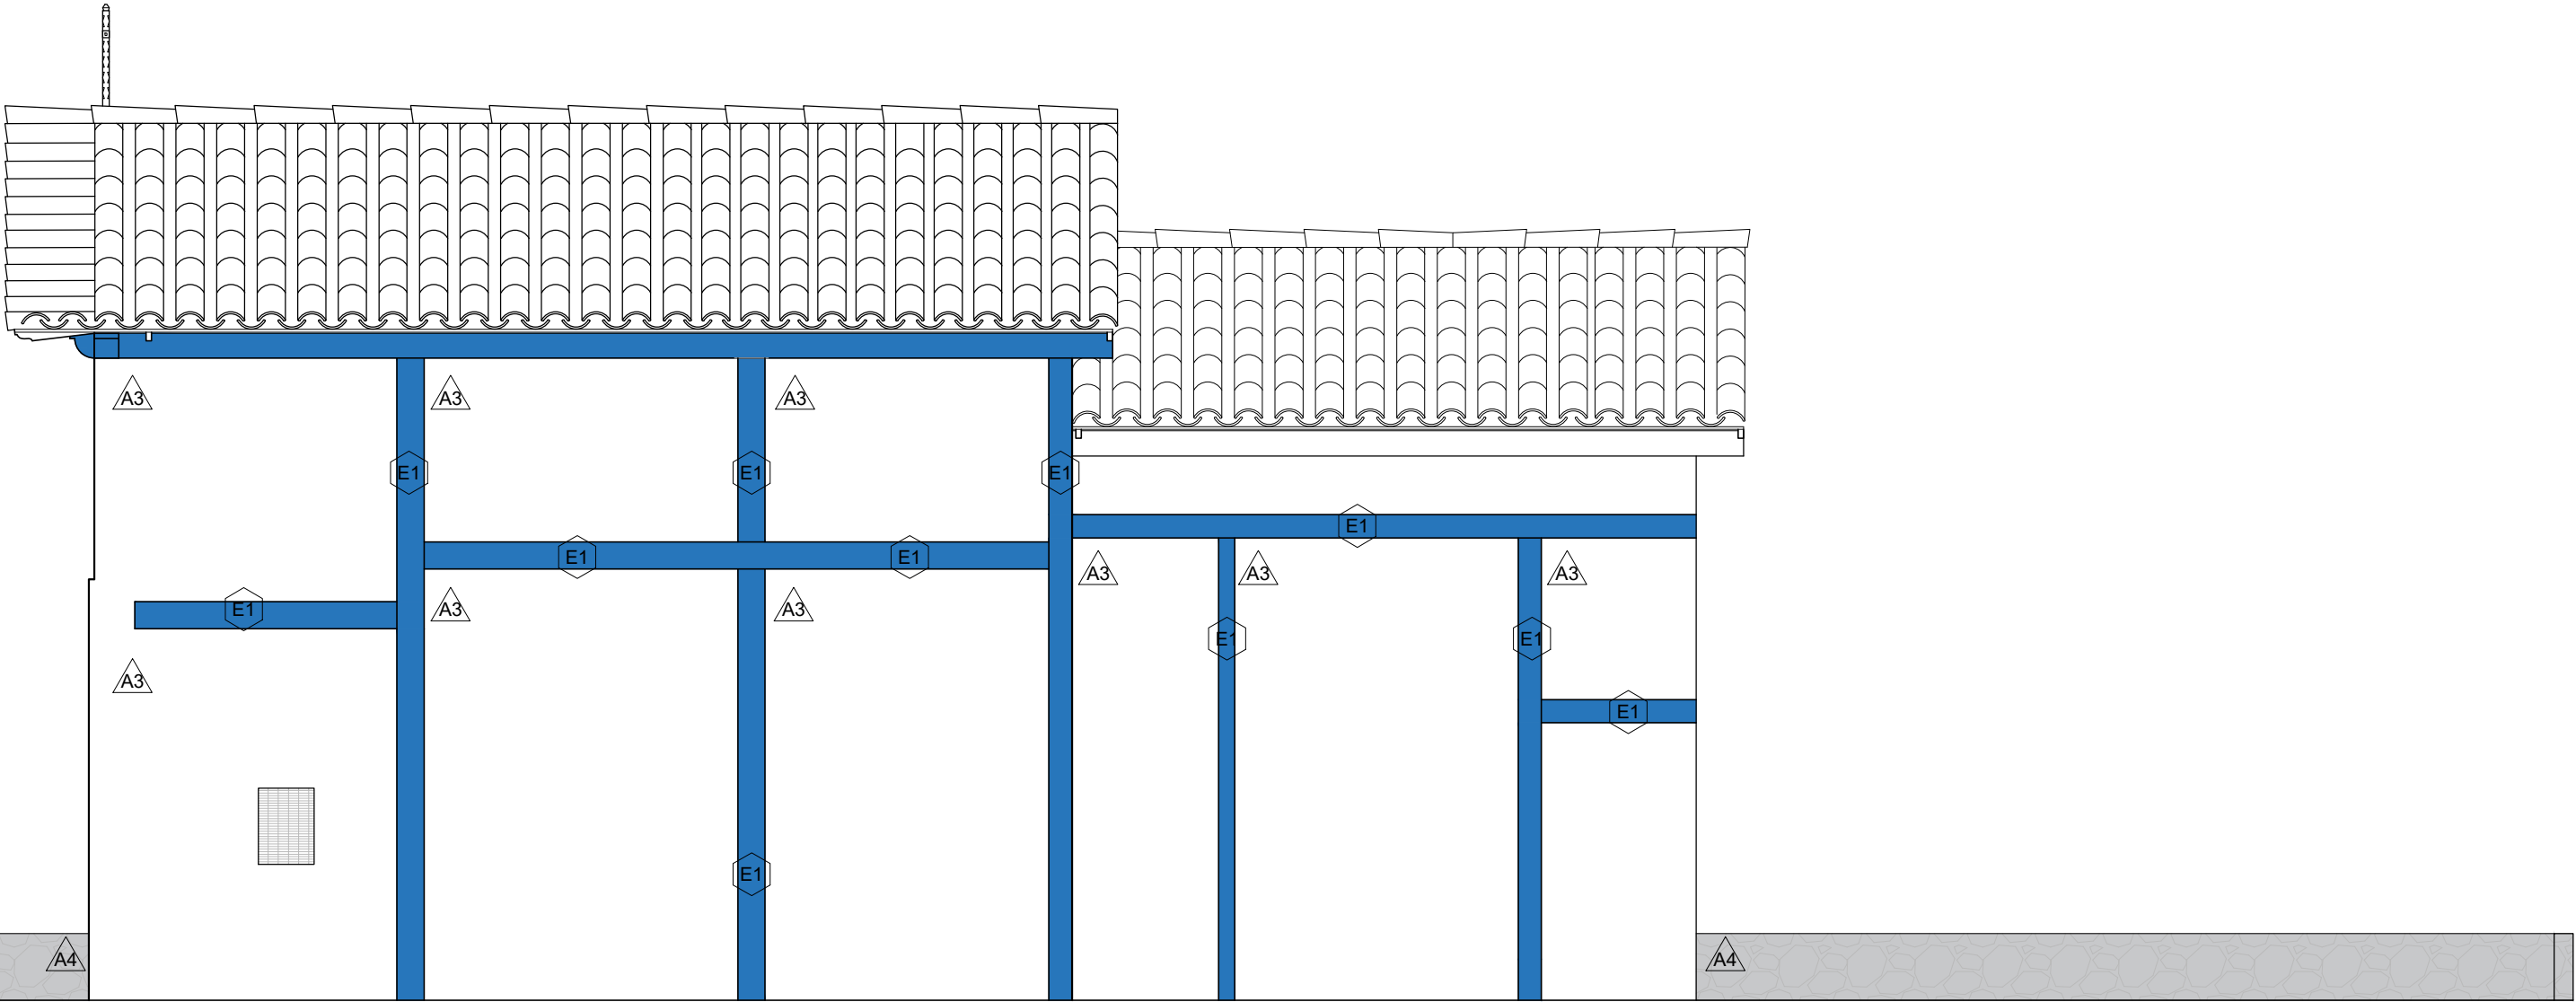


LEVANTAMENTO CADASTRAL
CAPELA N. S. DA CONCEIÇÃO - FACHADA LATERAL DIREITA

ESCALA 1:50

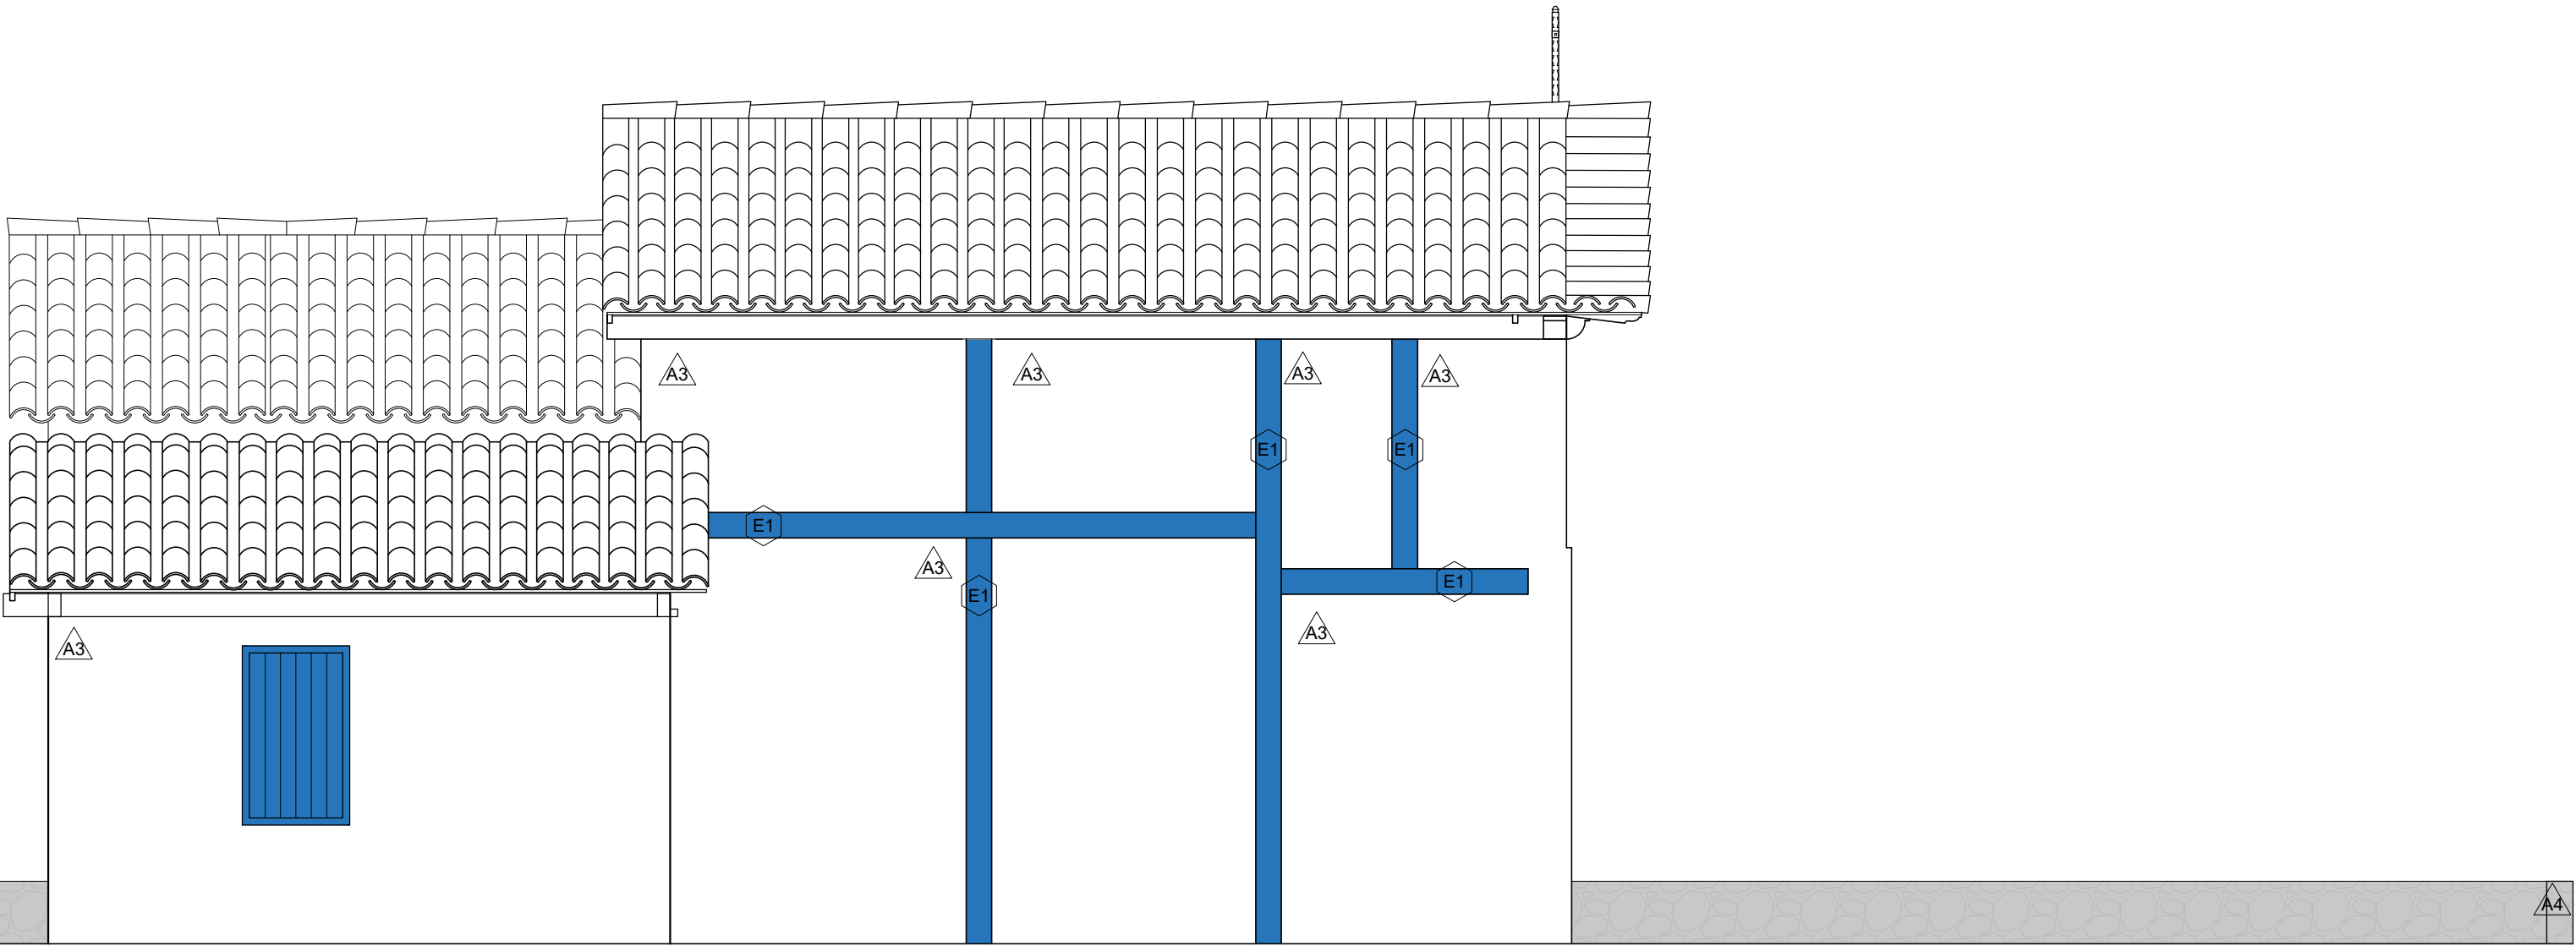


LEVANTAMENTO CADASTRAL
CAPELA N. S. DA CONCEIÇÃO - FACHADA LATERAL ESQUERDA

ESCALA 1:50

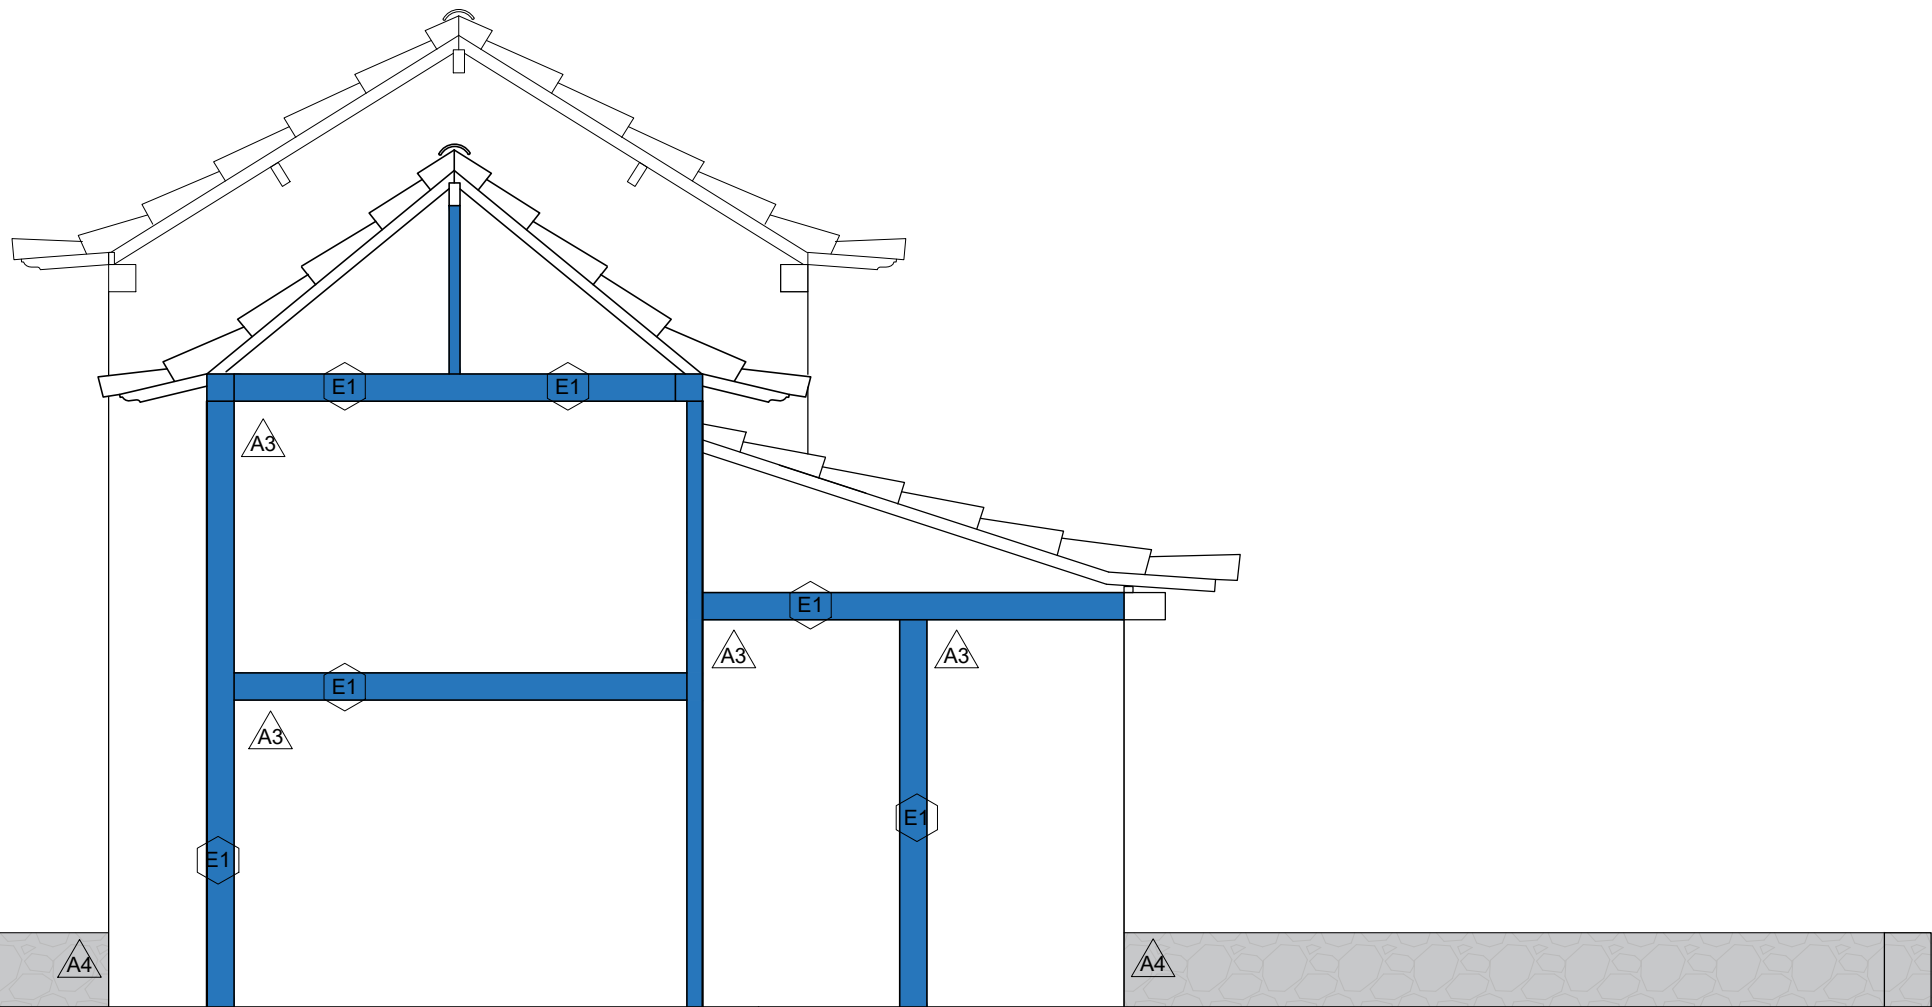

LEVANTAMENTO CADASTRAL
CAPELA N. S. DA CONCEIÇÃO - FACHADA POSTERIOR

ESCALA 1:50

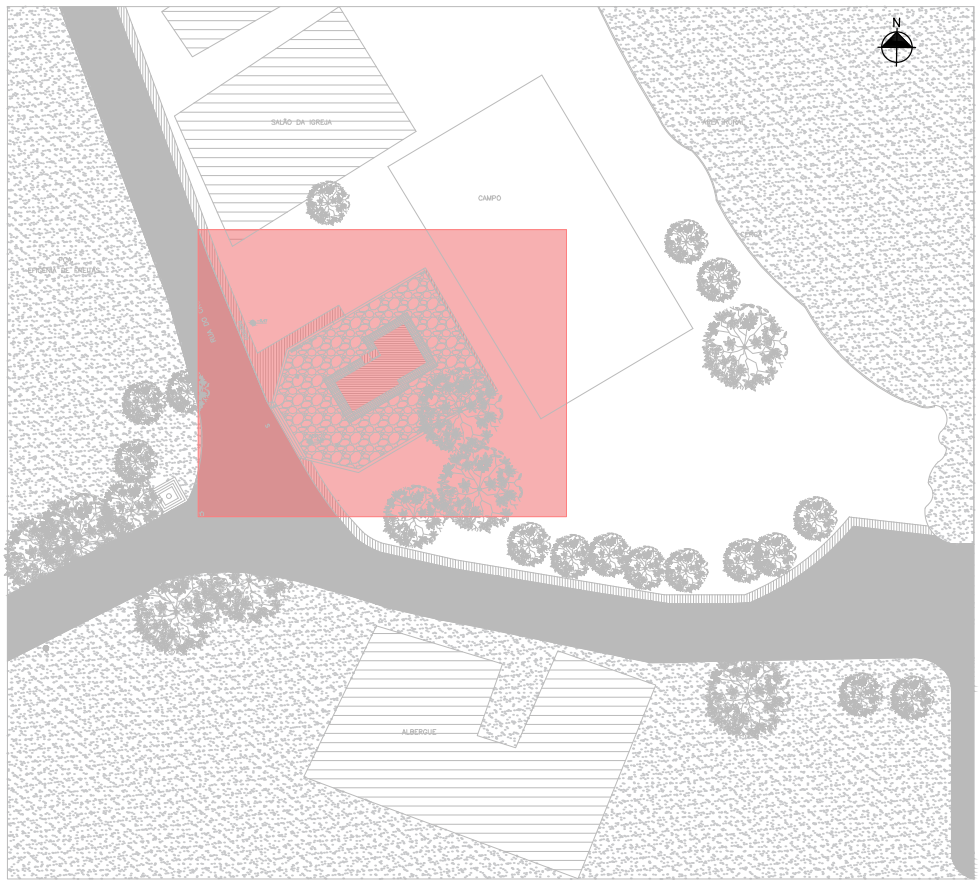

PLANTA DE IMPLANTAÇÃO

ESCALA 1:1000

1-IDENTIFICAÇÃO DOS ACABAMENTOS

LEGENDA LEVANTAMENTO CADASTRAL

1.1 - INTERNAS

A - PAREDES

- A1 PAREDE DE TUIJOLO MACIÇO, REBOCO LISO COM CAIAÇÃO E PINTURA
A2 PAREDE DE ADOBE, REBOCO LISO COM CAIAÇÃO E PINTURA

B - TETOS

- B1 FORRO DE LAMBRIS COM PINTURA EM AZUL

C - PISOS

- C1 PISO DE LADRILHO HIDRÁULICO
C2 PISO TABUADO DE MADEIRA

D - RODAPÉS

- D1 NÃO HÁ RODAPÉ
D2 RODAPÉ EM MADEIRA NA COR AZUL

1.2 - EXTERNAS

A - PAREDES

- A3 CAIAÇÃO
A4 REVESTIMENTO EM PEDRA LAGOA SANTA

C - PISOS

- C3 PISO LAGOA SANTA

E - ELEMENTOS DE MADEIRA

- E1 PINTURA ESMALTE SINTÉTICO AZUL

2 - ÁREAS APROXIMADAS

- 1A - SACRISTIA - 11,86 m²
2A - CAMARIM - 3,50m²
3A - CAPELA-MOR - 9,52 m²
4A - NAVE - 27,17 m²
5A - CORO - 7,85 m²

3 - ESPECIFICAÇÕES

ESTRUTURA / ALVENARIA	NUMERAÇÃO DE CONDIÇÕES	INTERIOR	EXTERIOR
ADOBE	XA - 1º PAVIMENTO XB - CORO XC - EXTERNO	PRO - PAREDE NN - TETO NN - RODAPÉ	EX - PAREDE EX - TETO
TUIJOLO MACIÇO	CÓDIGO DE VAOS		
MADERA	JAX-JANELA PAX-PORTA		

-1 - SENTIDO DO FORRO
-2 - SENTIDO DO PISO

NOTAS

- OBSERVAÇÕES GERAIS:
1 - CONFERIR MEDIDAS NO LOCAL
2 - NÃO UTILIZAR ESCALA SOBRE PAPEL
3 - EM CASO DE CONFLITO DE COTAS, PREVALECE A DO DESENHO DE MAIOR ESCALA
4 - EM CASO DE DÚVIDAS, CONSULTE SEMPRE O RESPONSÁVEL TÉCNICO
5 - O PROJETO APRESENTADO É DE RESTAURO E NESTE APRESENTA SUGESTÕES ARQUITETÔNICAS QUE FORAM BASEADAS EM PESQUISAS DOCUMENTAIS E VISITAS TÉCNICAS. O PROJETO ARQUITETÔNICO DEVERÁ SER FEITO E NÃO É DE RESPONSABILIDADE DA EMPRESA OPUS, POR HORA

REVISÃO	DESCRIÇÃO	TIPO	ELABORADO	VERIFICADO	DATA
00	EMISSÃO INICIAL	EXE	PRN	ICGL	02/2021

TIPOS DE EMISSÃO	ATP - ANTEPROJETO BSC - BÁSICO EXE - EXECUTIVO	APV - APROVADO POT - PR CONSTRUÇÃO ASB - "AS BUILT"	CNC - CANCELADO
------------------	--	---	-----------------

OPUS PROJETOS
RUA ARAUJARI, Nº141, SALA 12 - BARRIO PRETO
BELO HORIZONTE-MG
TEL: (31) 3347-4405 / (31) 3347-7078 / (31) 3571-1920
EMAIL: contato@opusprojetos.com.br

PREFEITURA MUNICIPAL DE LAGOA SANTA
RUA SÃO JOÃO, Nº290 - CENTRO
LAGOA SANTA-MG - CEP: 34400-000
TEL: (31) 3688-1369

PROJETO DE RESTAURO DA CAPELA NOSSA SENHORA DA CONCEIÇÃO
RUA MORRO DO CRUZEIRO, Nº108-1592, BARRIO SOBRADINHO, CIDADE LAGOA SANTA-MG

PROJETO DE RESTAURO

AUTORA DO PROJETO: PATRICIA RODRIGUES NUNES CRM - A171284-3	CONTRATANTE DO PROJETO: ISABELA CRISTINA GONÇALVES LACERDA CRM - A175973-9	RESPONSÁVEL DA CONTRATANTE
---	--	----------------------------

DATA: FEVEREIRO/2021	ESCALA: INDICADA	CÓDIGO: PRJ-RST
-------------------------	---------------------	--------------------

TÍTULO DOS DESENHOS: LEVANTAMENTO CADASTRAL - FACHADA FRONTAL LEVANTAMENTO CADASTRAL - FACHADA POSTERIOR LEVANTAMENTO CADASTRAL - FACHADA LATERAL ESQUERDA LEVANTAMENTO CADASTRAL - FACHADA LATERAL DIREITA	PRANCHAS: 04/14
---	--------------------

DIREITOS AUTORAIS RESERVADOS. PROIBIDA REPRODUÇÃO, DIVULGAÇÃO OU ALTERAÇÃO SEM ORDEM EXPRESSA DO AUTOR. TÍTULO DOS DESENHOS: PRJ-RST-LS-CHC-003-003 REV00