




LEVANTAMENTO CADASTRAL
CAPELA N. S. DA CONCEIÇÃO - PLANTA BAIXO NÍVEL NAVE
ESCALA 1:50

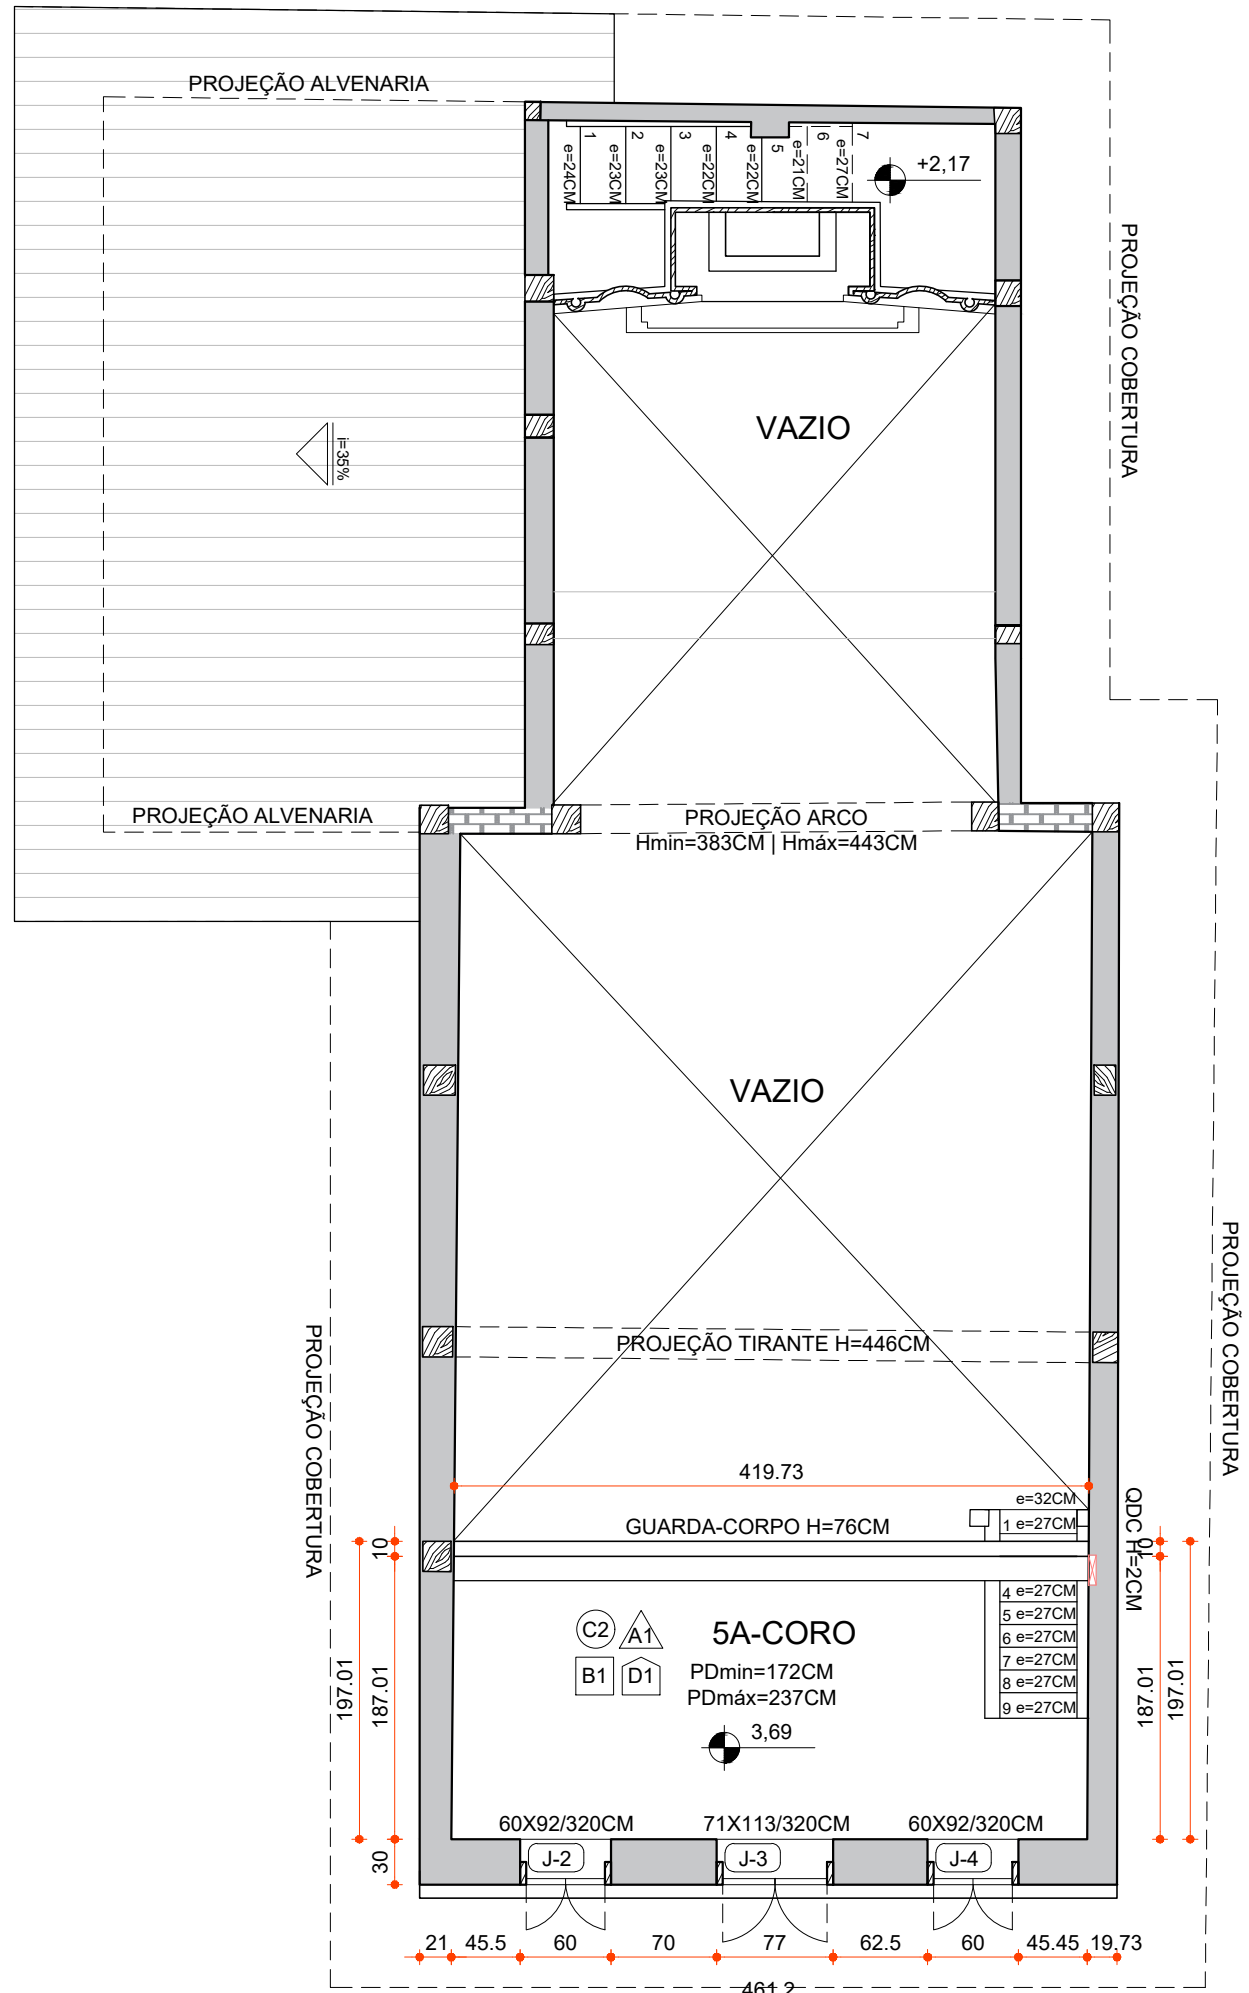

LEVANTAMENTO CADASTRAL
CAPELA N. S. DA CONCEIÇÃO - PLANTA BAIXO NÍVEL CORO
ESCALA 1:50

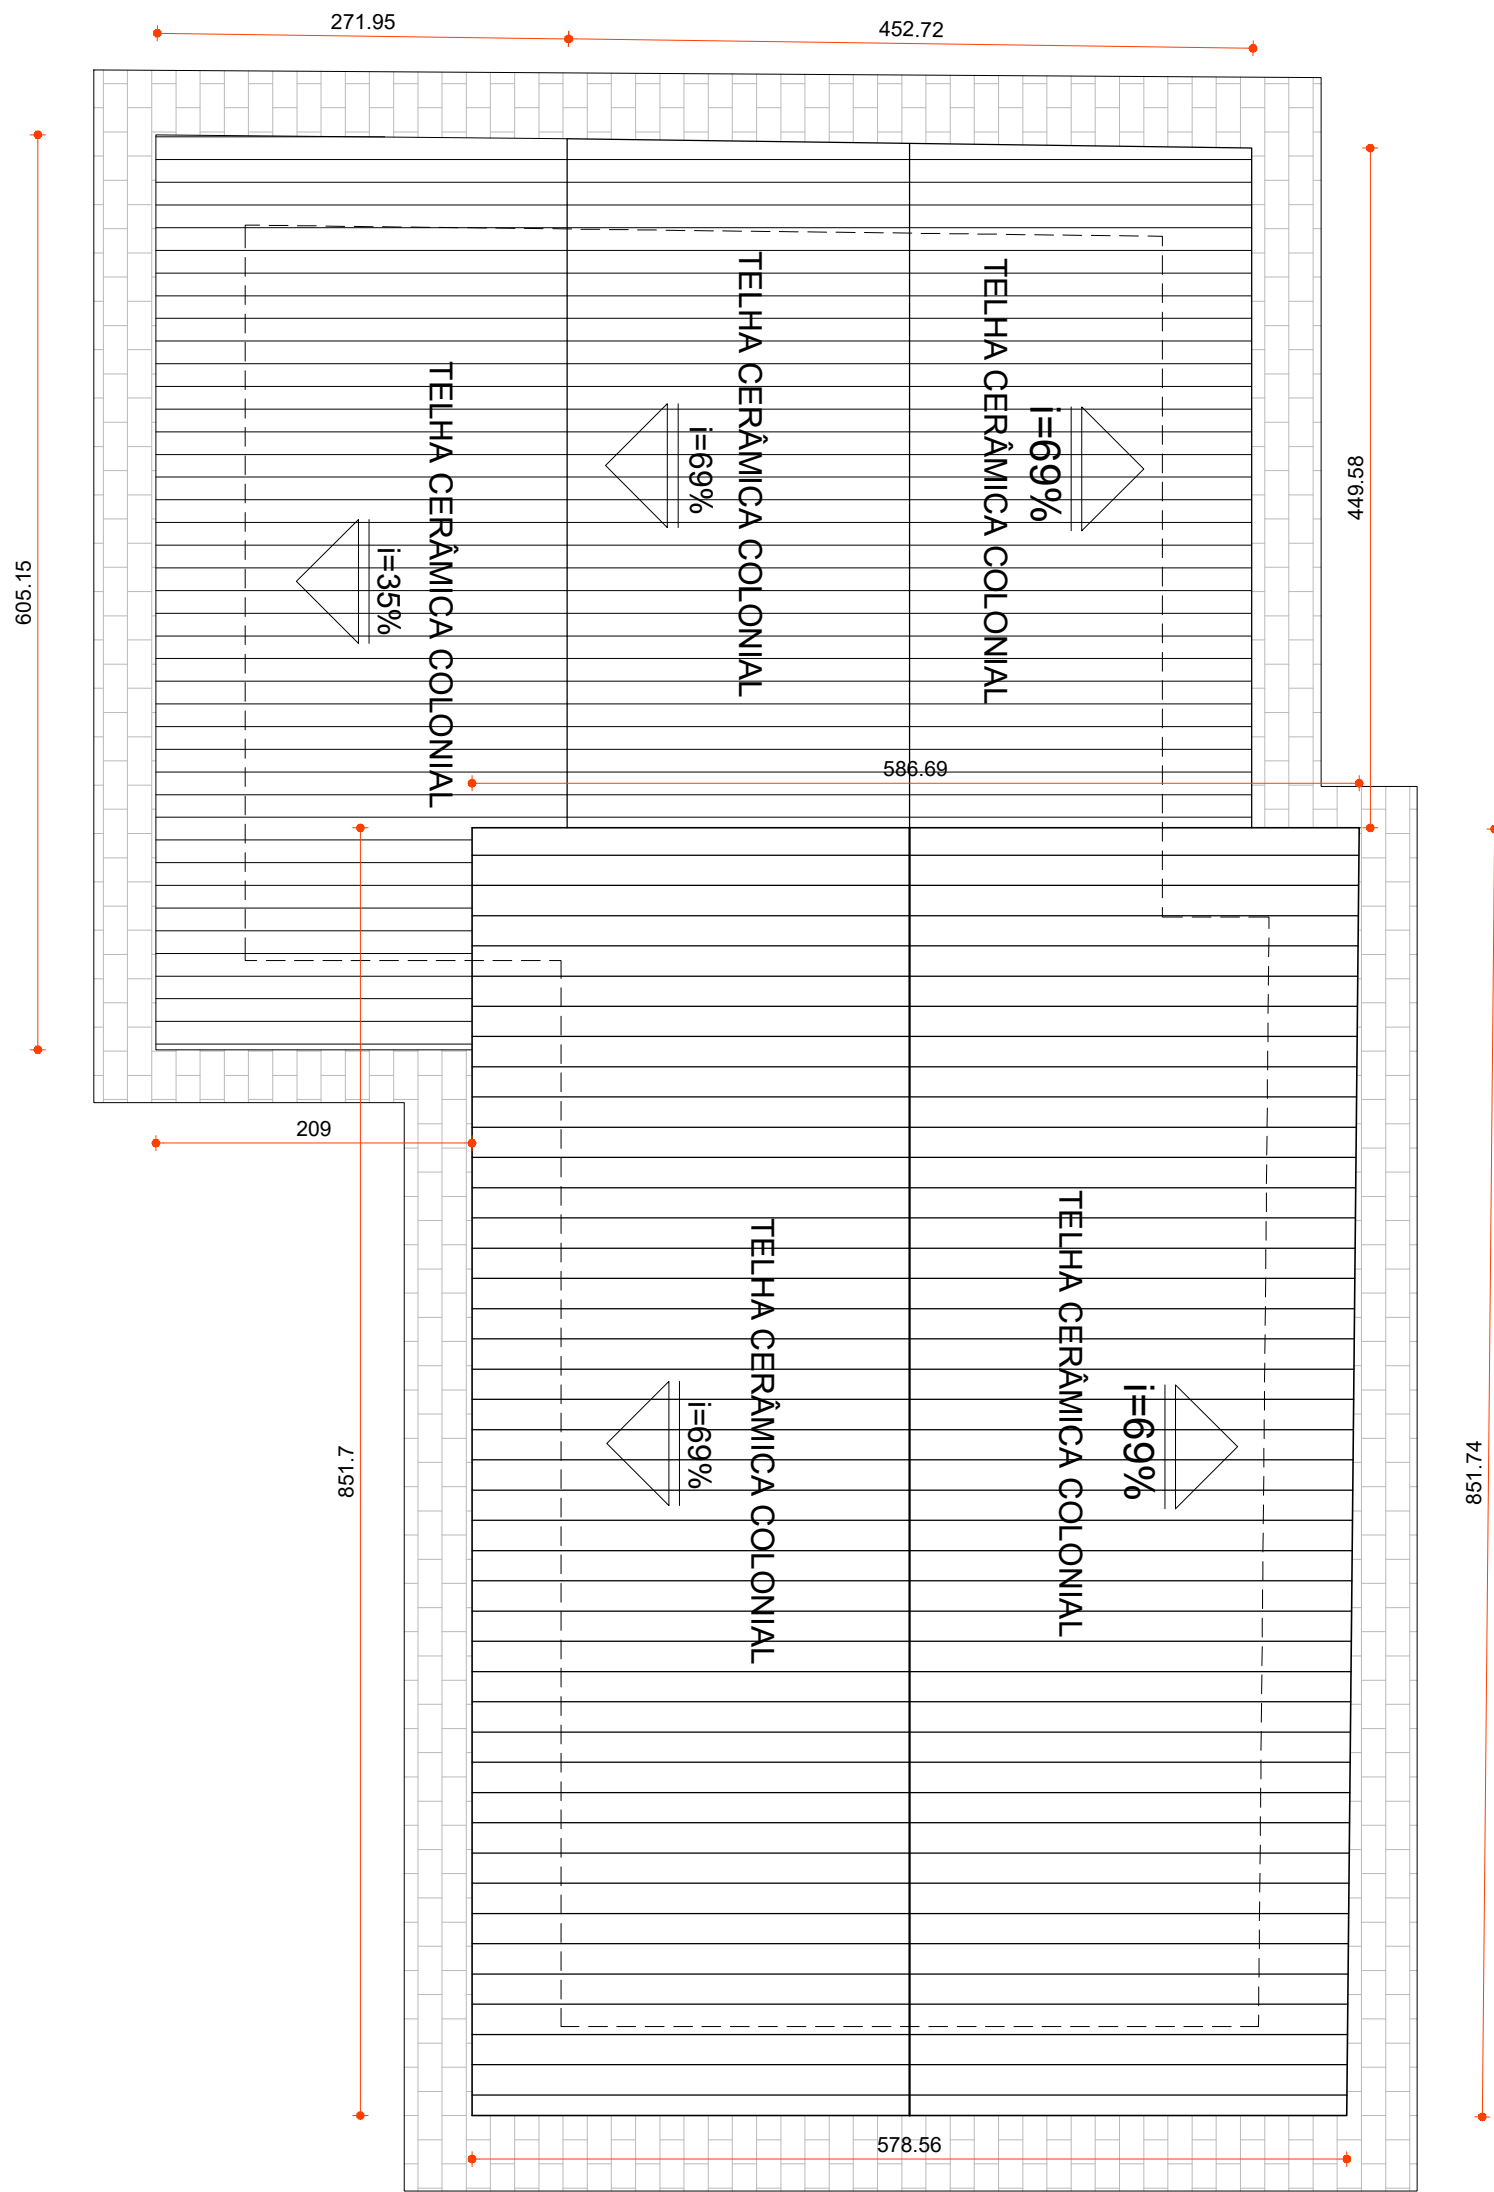

LEVANTAMENTO CADASTRAL
CAPELA N. S. DA CONCEIÇÃO - PLANTA DE COBERTURA
ESCALA 1:50

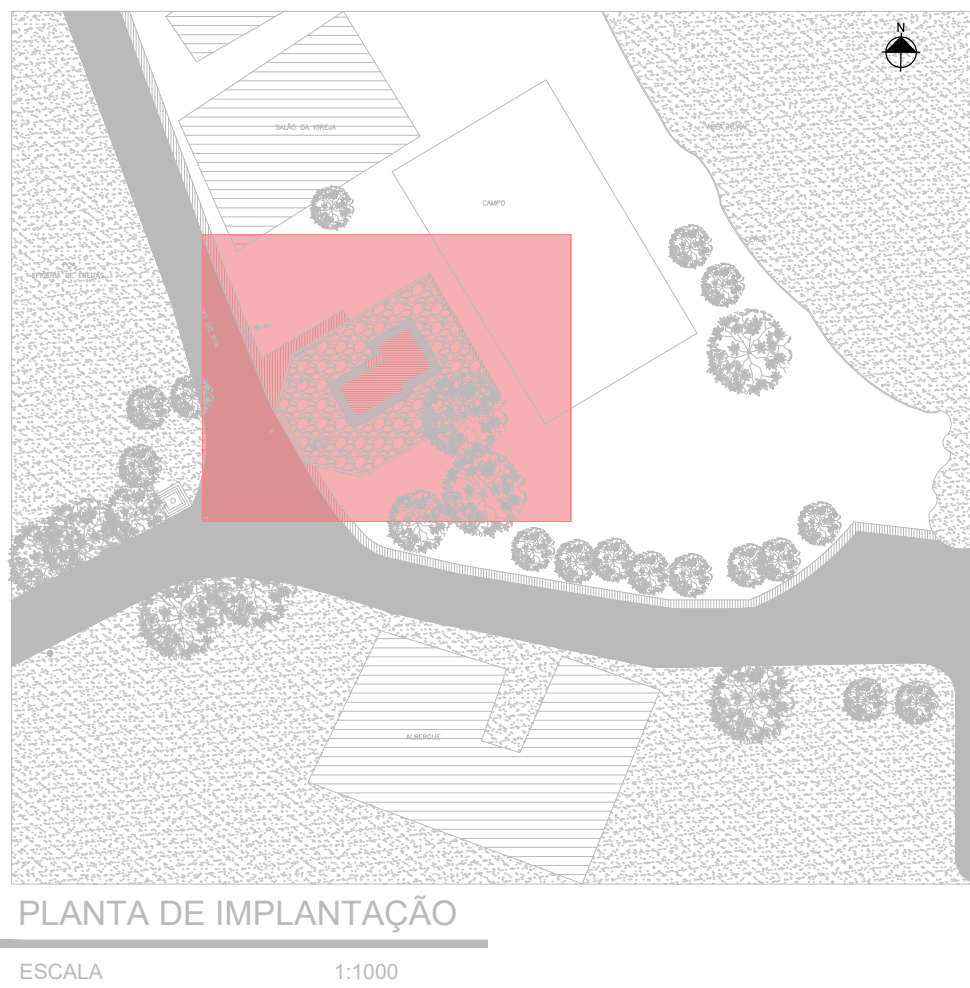

PLANTA DE IMPLANTAÇÃO
ESCALA 1:1000

1-IDENTIFICAÇÃO DOS ACABAMENTOS

LEGENDA LEVANTAMENTO CADASTRAL

1.1 - INTERNAS

A - PAREDES

- A1 PAREDE DE TIJOLO MACIÇO, REBOCO LISO COM CAIAÇÃO E PINTURA
- A2 PAREDE DE ADOBE, REBOCO LISO COM CAIAÇÃO E PINTURA

B - TETOS

- B1 FORRO DE LAMBRIS COM PINTURA EM AZUL

C - PISOS

- C1 PISO DE LADRILHO HIDRÁULICO
- C2 PISO TABUADO DE MADEIRA

D - RODAPÉS

- D1 NÃO HÁ RODAPÉ
- D2 RODAPÉ EM MADEIRA NA COR AZUL

1.2 - EXTERNAS

A - PAREDES

- A3 CAIAÇÃO
- A4 REVESTIMENTO EM PEDRA LAGOA SANTA

C - PISOS

- C3 PISO LAGOA SANTA

E - ELEMENTOS DE MADEIRA

- E1 PINTURA ESMALTE SINTÉTICO AZUL

2 - ÁREAS APROXIMADAS

- 1A - SACRISTIA - 11,86 m²
- 2A - CAMARIM - 3,50m²
- 3A - CAPELA-MOR - 9,52 m²
- 4A - NAVE - 27,17 m²
- 5A - CORO - 7,85 m²

3 - ESPECIFICAÇÕES

ESTRUTURA / ALVENARIA	NUMERAÇÃO DE COMODOS	INTERIOR	EXTERIOR
ADOBE	XA - 1º PAVIMENTO	PRO	PRO
TIJOLO MACIÇO	XB - CORO	PARDE	PARDE
MADEIRA	XC - EXTERNO	TESTO	TESTO
	CÓDIGO DE VÃOS	RODAPÉ	RODAPÉ
	JALUX JANELA		
	PAX PORTA		
		SENTEDO DO FORRO	SENTEDO DO PISO

NOTAS

- 1 - CONFERIR MEDIDAS NO LOCAL
- 2 - NÃO UTILIZAR ESCALA SOBRE PAPEL
- 3 - EM CASO DE CONFLITO DE COTAS, PREVALECE A DO DESENHO DE MAIOR ESCALA
- 4 - EM CASO DE DÚVIDAS, CONSULTE SEMPRE O RESPONSÁVEL TÉCNICO
- 5 - O PROJETO APRESENTADO É DE RESTAURO E NESTE APRESENTA SUJEIÇÕES ARQUITETÔNICAS QUE FORAM BASEADAS EM PESQUISAS DOCUMENTAIS E VISITAS TÉCNICAS. O PROJETO ARQUITETÔNICO DEVERÁ SER FEITO E NÃO É DE RESPONSABILIDADE DA EMPRESA OPUS, POR HORA

REVISÃO	DESCRIÇÃO	TIPO	ELABORADO	VERIFICADO	DATA
00	EMIÇÃO INICIAL	EKE	PRN	ICGL	02/2021

TIPOS DE EMISSÃO	ATP - ANTEPROJETO	APV - APROVADO	CNC - CANCELADO
	880 - BÁSICO	POT - P/ CONSTRUÇÃO	
	EXE - EXECUTIVO	ASB - "AS BUILT"	

OPUS PROJETOS

RUA ARAGUARI, Nº741, SALA 10 - BARRO PRETO
BELO HORIZONTE-MG
TEL.: (31) 3347-4405 / (31) 3347-7079 / (31) 3571-1920
EMAIL: contato@opusprojetosengenharia.com.br

PREFEITURA MUNICIPAL DE LAGOA SANTA

RUA SÃO JOÃO, Nº290 - CENTRO
LAGOA SANTA-MG - CEP: 33400-000
TEL.: (31) 3488-1360

PROJETO DE RESTAURO DA CAPELA NOSSA SENHORA DA CONCEIÇÃO
RUA MORRO DO CRUZEIRO, Nº108-1592, BARRO SOBRADINHO, CIDADE LAGOA SANTA-MG

PROJETO DE RESTAURO

AUTORA DO PROJETO:	CONTRATANTE DO PROJETO:
PATRICIA RODRIGUES NUNES CNU - A171554-3	ISABELA CRISTINA GONÇALVES LACERDA CNU - A170913-9
	RESPONSÁVEL DA CONTRATANTE

DATA:	ESCALA:	CÓDIGO:
FEVEREIRO/2021	INDICADA	PRJ-RST

TÍTULO DOS DESENHOS:	PRANCHAS:
LEVANTAMENTO CADASTRAL - PLANTA BAIXO NÍVEL NAVE LEVANTAMENTO CADASTRAL - PLANTA BAIXO NÍVEL CORO LEVANTAMENTO CADASTRAL - PLANTA DE COBERTURA	03/14

DIREITOS AUTORAIS RESERVADOS. PROIBIDO REPRODUÇÃO, DIVULGAÇÃO OU ALTERAÇÃO SEM ORDEM EXPRESSA DO AUTOR. TÍTULO DOS DESENHOS: PRJ-RST-LUS-CONC-003-REV00