





LEVANTAMENTO CADASTRAL
CAPELA N. S. SANT'ANA- FACHADA FRONTAL

ESCALA 1:50

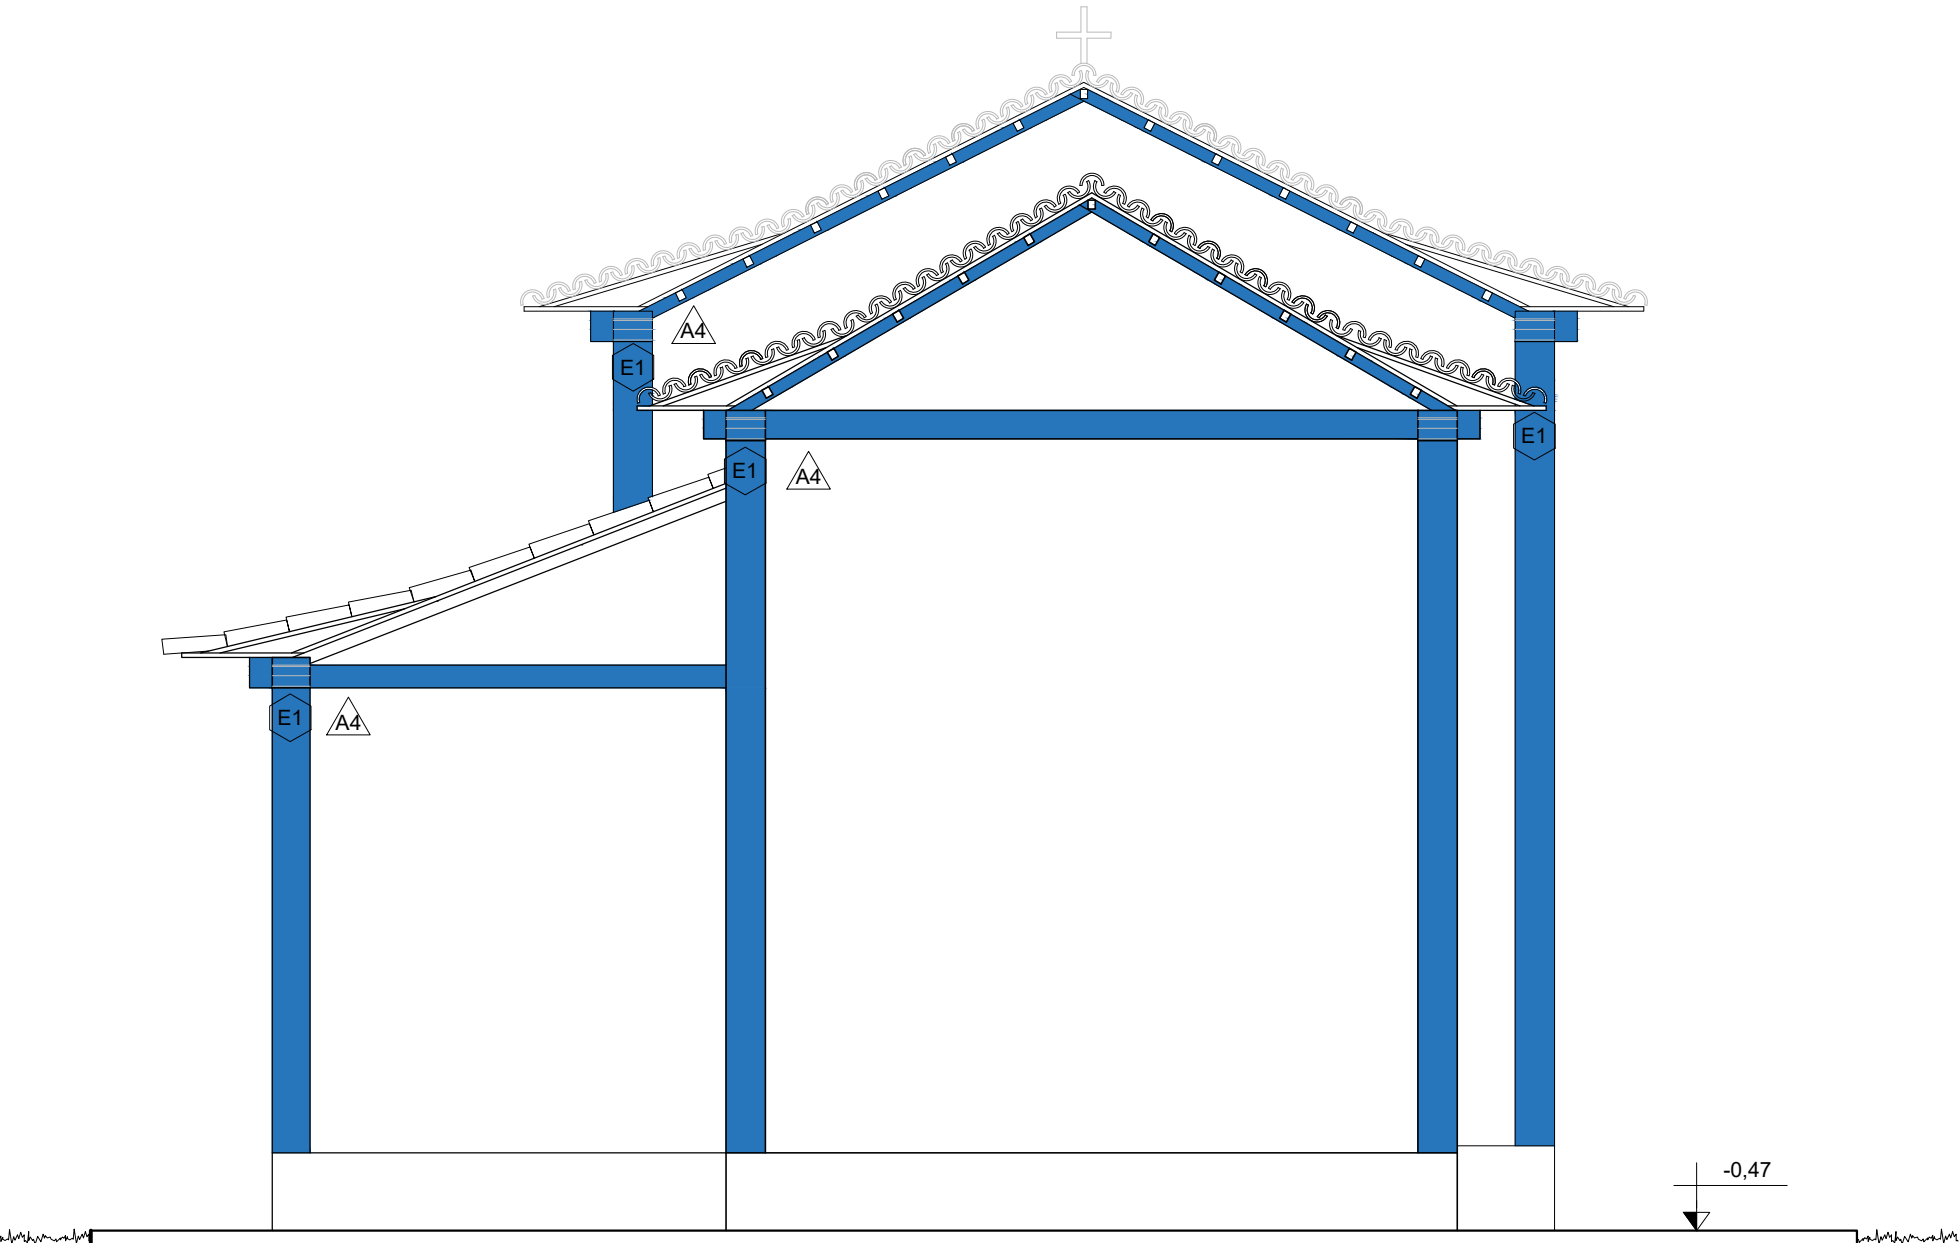


LEVANTAMENTO CADASTRAL
CAPELA N. S. SANT'ANA- FACHADA POSTERIOR

ESCALA 1:50

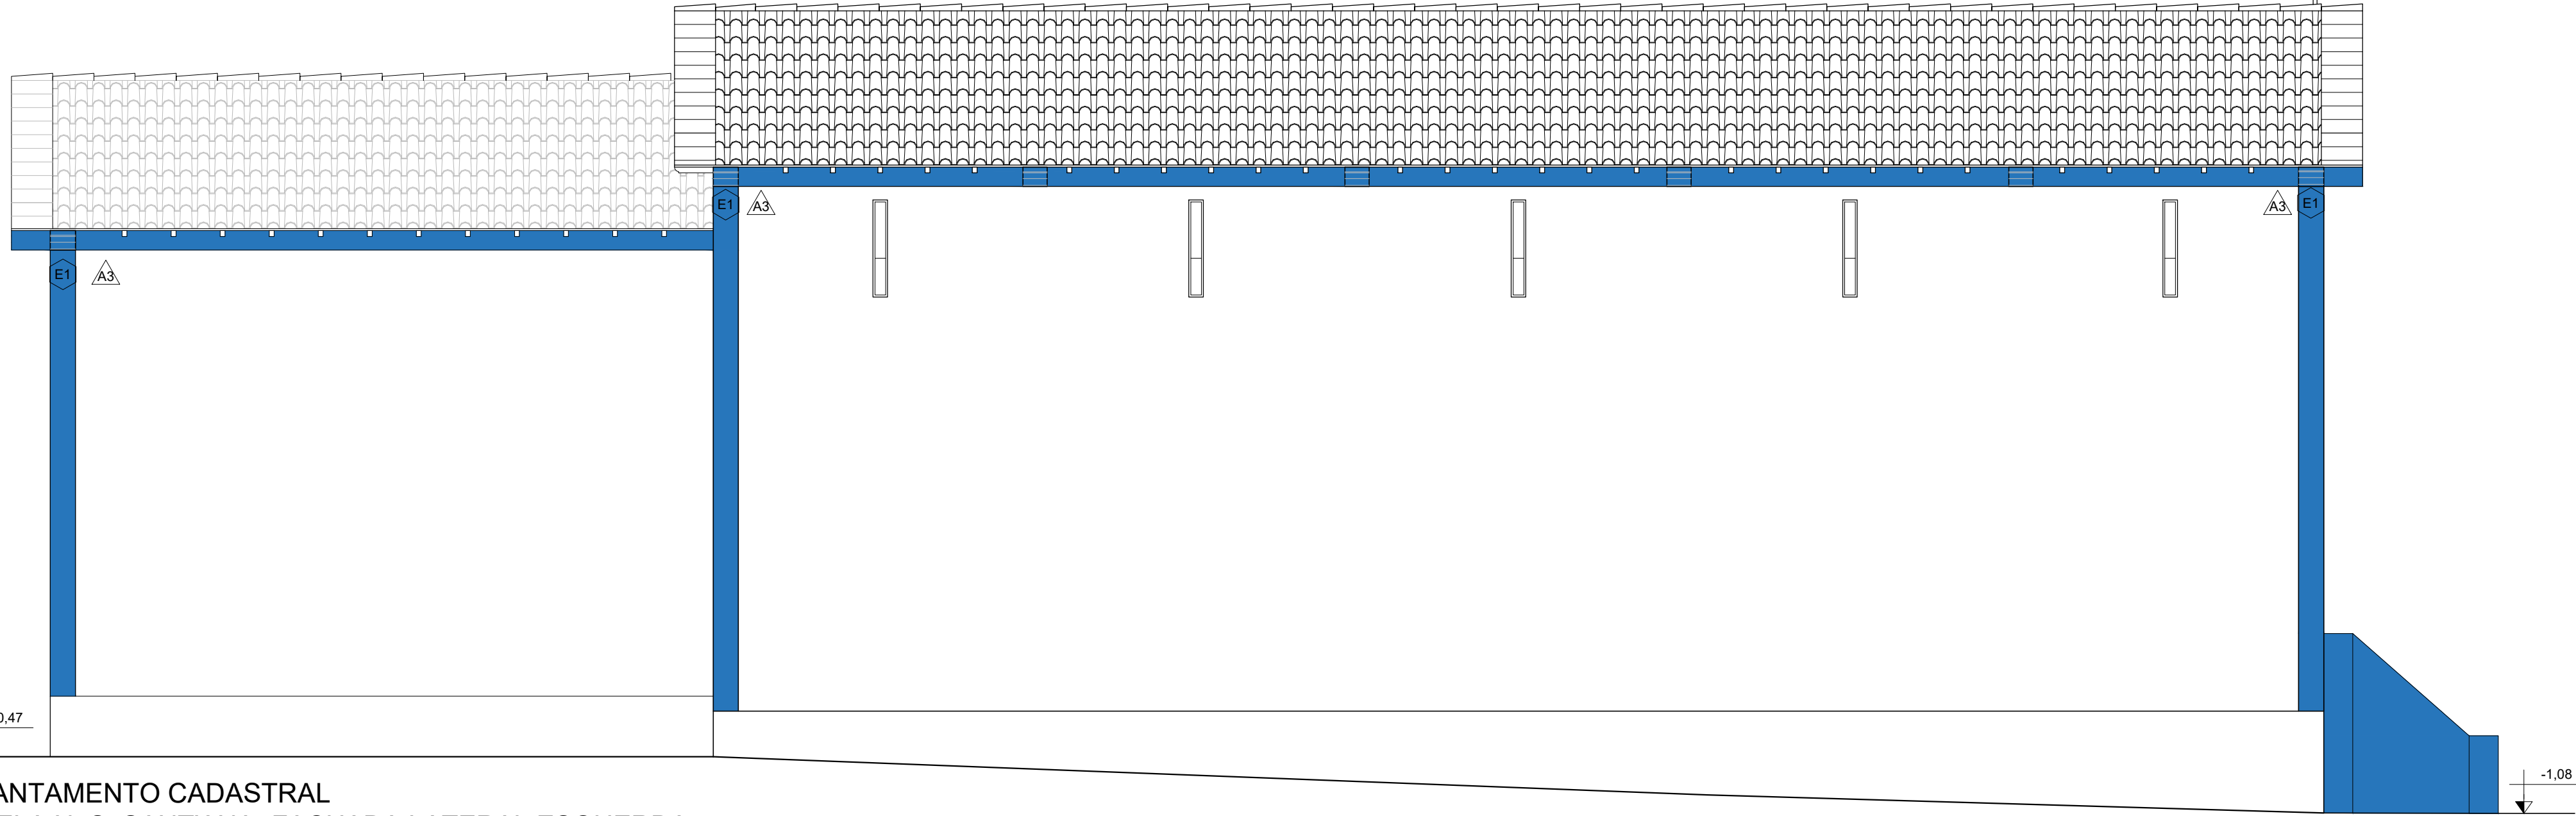

LEVANTAMENTO CADASTRAL
CAPELA N. S. SANT'ANA- FACHADA LATERAL ESQUERDA

ESCALA 1:50

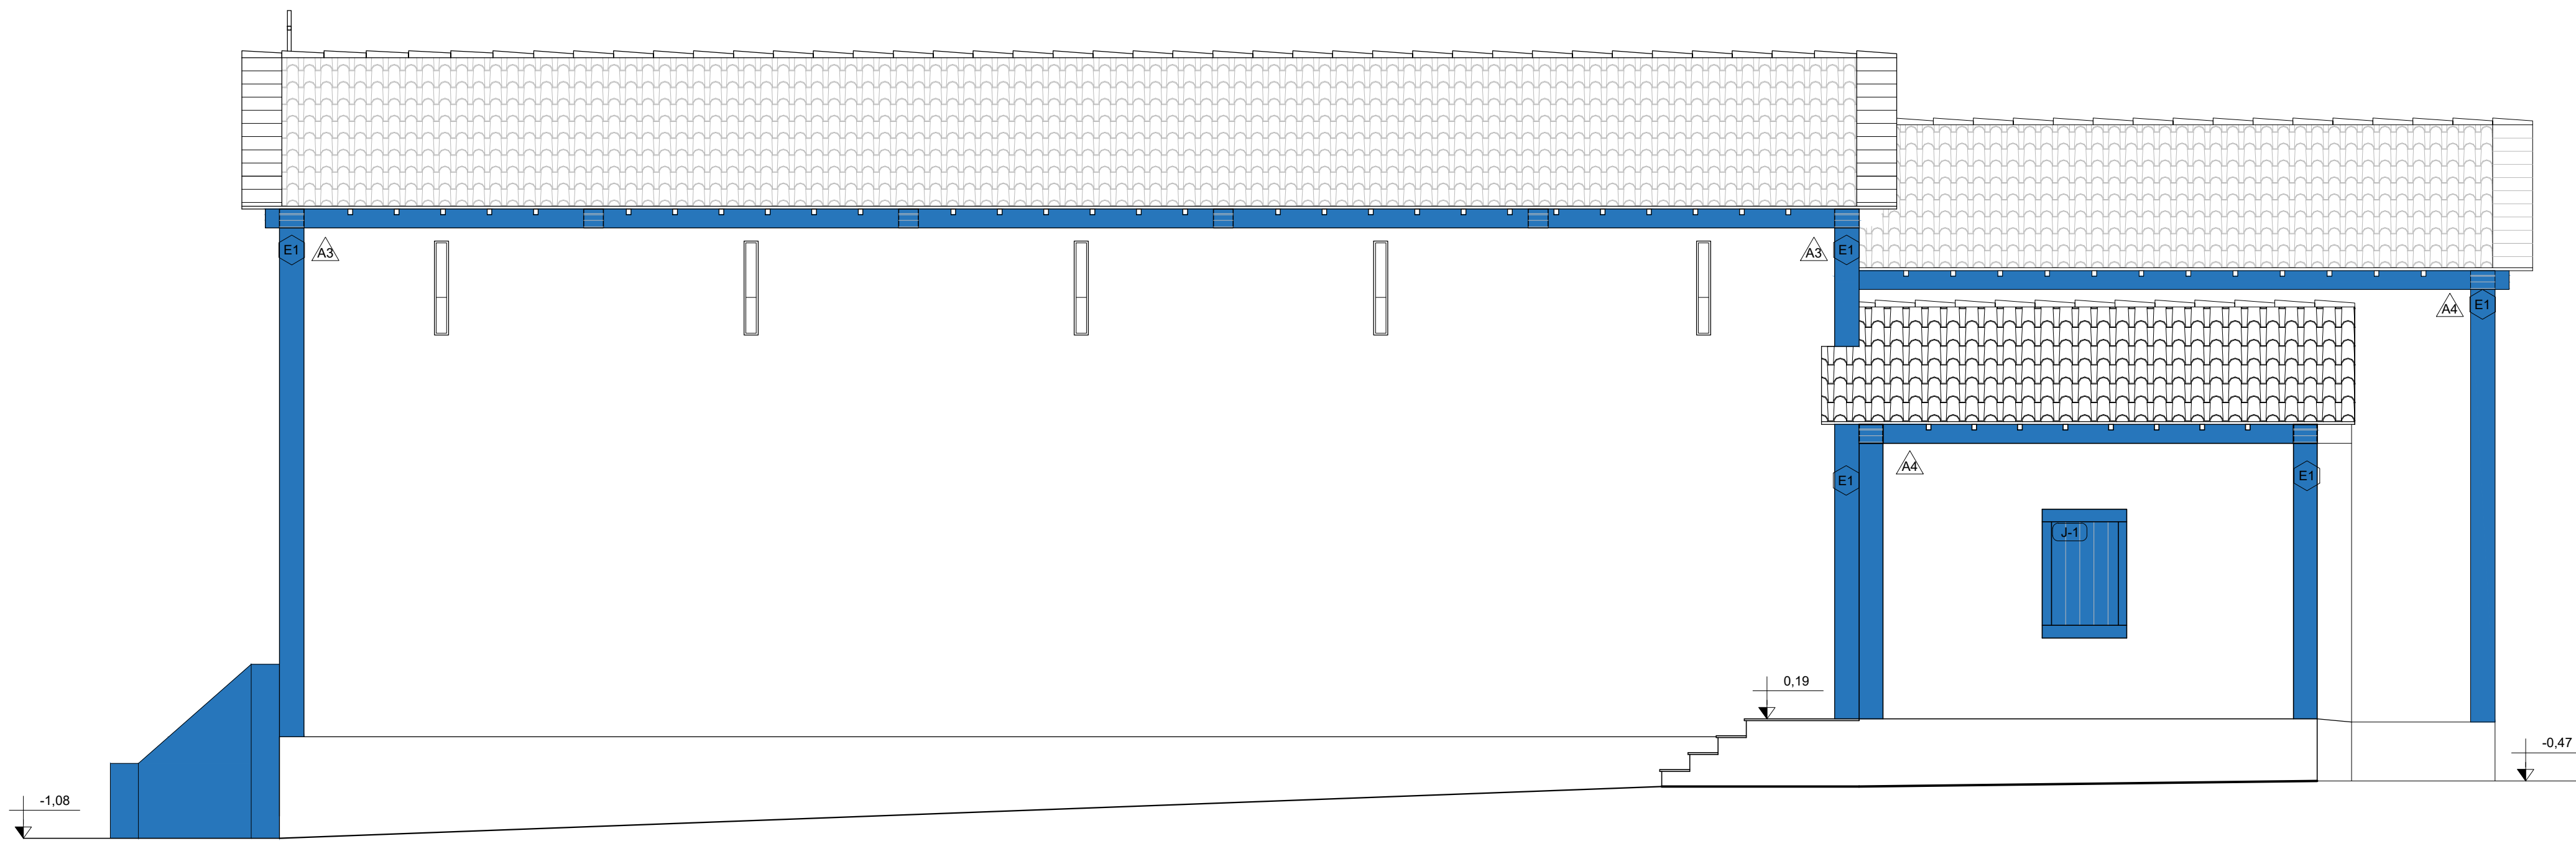

LEVANTAMENTO CADASTRAL
CAPELA N. S. SANT'ANA- FACHADA LATERAL DIREITA

ESCALA 1:50



MAPA CHAVE - CAPELA N.S. SANT'ANA

SEM ESCALA

1-IDENTIFICAÇÃO DOS ACABAMENTOS

LEGENDA LEVANTAMENTO CADASTRAL

1.1 - INTERNAS

A - PAREDES

A1	PAREDE DE TUIJO MACIÇO, REBOCO LISO COM PINTURA EM LÁTEX, NA COR BRANCA.
A2	PAREDE DE TUIJO FURADO, REBOCO LISO COM PINTURA EM LÁTEX, NA COR BRANCA.

B - TETOS

B1	SEM FORRO
B2	FORRO FRISO DE MADEIRA
B3	FORRO FRISO DE MADEIRA NA COR AZUL CLARO

C - PISOS

C1	PISO DE ARDÓSIA
C2	PISO DE LADRILHO HIDRÁULICO
C3	PISO TABUADO DE MADEIRA

D - RODAPÉS

D1	NÃO HÁ RODAPÉ
D2	RODAPÉ EM MASSA CORRIDA NA COR AZUL
D3	RODAPÉ SOMENTE COM PINTURA NA COR AZUL

1.2 - EXTERNAS

A - PAREDES

A3	PAREDE DE TUIJO MACIÇO, REBOCO LISO COM PINTURA EM LÁTEX, NA COR BRANCA.
A4	PAREDE DE TUIJO FURADO, REBOCO LISO COM PINTURA EM LÁTEX, NA COR BRANCA.
A5	MURO DE PEDRA, COM PINTURA EM LÁTEX AZUL.

C - PISOS

C4	PISO EM CONCRETO
----	------------------

E - ELEMENTOS DE MADEIRA

E1	PINTURA ESMALTE SINTÉTICO AZUL
----	--------------------------------

2 - ÁREAS APROXIMADAS

1A - CAMARIM - 3,26 m²
2A - ALTAR - 4,32m²
3A - CAPELA-MOR - 4,515 m²
4A - NAVE - 91,40 m²
5A - SACRISTIA - 12,58 m²
6A - CORO - 14,82 m²

3 - ESPECIFICAÇÕES

ESTRUTURA / ALVENARIA	NUMERAÇÃO DE CÔMODOS	INTERIOR	EXTERIOR
TUIJO MACIÇO	XA - 1º PAVIMENTO	NN	EX
TUIJO FURADO	XB - CORO	NN	EX
MADEIRA	XC - EXTERNO	NN	EX
	CÓDIGO DE VÃOS		
	J-X JANELA	SENTIDO DO PISO	
	P-X PORTA		SENTIDO DO FORRO
	PE-XPORTA EXTERNA		

NOTAS

- OBSERVAÇÕES GERAIS:
- 1 - CONFERIR MEDIDAS NO LOCAL
 - 2 - NÃO UTILIZAR ESCALA SOBRE PAPEL
 - 3 - EM CASO DE CONFLITO DE COTAS, PREVALECE A DO DESENHO DE MAIOR ESCALA
 - 4 - EM CASO DE DÚVIDAS, CONSULTE SEMPRE O RESPONSÁVEL TÉCNICO
 - 5 - LEVANTAMENTO DA EDIFICAÇÃO, FOI FORNECIDA PELA PREFEITURA MUNICIPAL DE LAGOA SANTA.

REVISÃO	DESCRIÇÃO	TIPO	ELABORADO	VERIFICADO	DATA
00	EMISSÃO INICIAL	ATP	PRN	ICGL	11/2020

TIPOS DE EMISSÃO	ATP - ANTEPROJETO BSC - BÁSICO EXE - EXECUTIVO	APV - APROVADO POT - Pº CONSTRUÇÃO ASB - "AS BUILT"	CNC - CANCELADO
------------------	--	---	-----------------

ELABORAÇÃO:
Opus Projetos
RUA ARAZUL, Nº141, SALA 12 - BARRO PRETO
TEL.: (31) 3347-4405 / (31) 3347-7078 / (31) 3571-1920
EMAIL: contato@opusprojetosengenharia.com.br

REALIZAÇÃO:
PREFEITURA MUNICIPAL DE LAGOA SANTA
RUA SÃO JOÃO, Nº 290 - BARRO CENTRO
LAGOA SANTA-MG - CEP: 35400-000
TEL.: (73) 3668-1360

CAPELA NOSSA SENHORA DE SANT'ANA
LAGOA SANTA - MG

PROJETO DE RESTAURO

AUTORA DO PROJETO: PATRICIA RODRIGUES NUNES CRU - A171294-3	CONTRATANTE DO PROJETO: ISABELA CRISTINA GONÇALVES LACERDA CRU - A170973-9	RESPONSÁVEL DA CONTRATANTE
---	--	----------------------------

DATA: DEZEMBRO/2020	ESCALA: INDICADA	CÓDIGO: PRJ-RST
------------------------	---------------------	--------------------

TÍTULO DOS DESENHOS: LEVANTAMENTO CADASTRAL - FACHADA FRONTAL LEVANTAMENTO CADASTRAL - FACHADA LATERAL ESQUERDA LEVANTAMENTO CADASTRAL - FACHADA LATERAL DIREITA LEVANTAMENTO CADASTRAL - FACHADA POSTERIOR	PRANCHAS: 03 10
---	------------------------------

DIREITOS AUTORAIS RESERVADOS. PROIBIDO REPRODUÇÃO, DIVULGAÇÃO OU ALTERAÇÃO SEM DREEM EXPRESSA DO AUTOR.

TÍTULO DOS DESENHOS:
PRJ-ATP-RST-LGS-ONS-003-REV01