


LEVANTAMENTO CADASTRAL
CAPELA N. S. SANT'ANA- CORTE BB

ESCALA 1:50




LEVANTAMENTO CADASTRAL
CAPELA N. S. SANT'ANA- CORTE CC

ESCALA 1:50

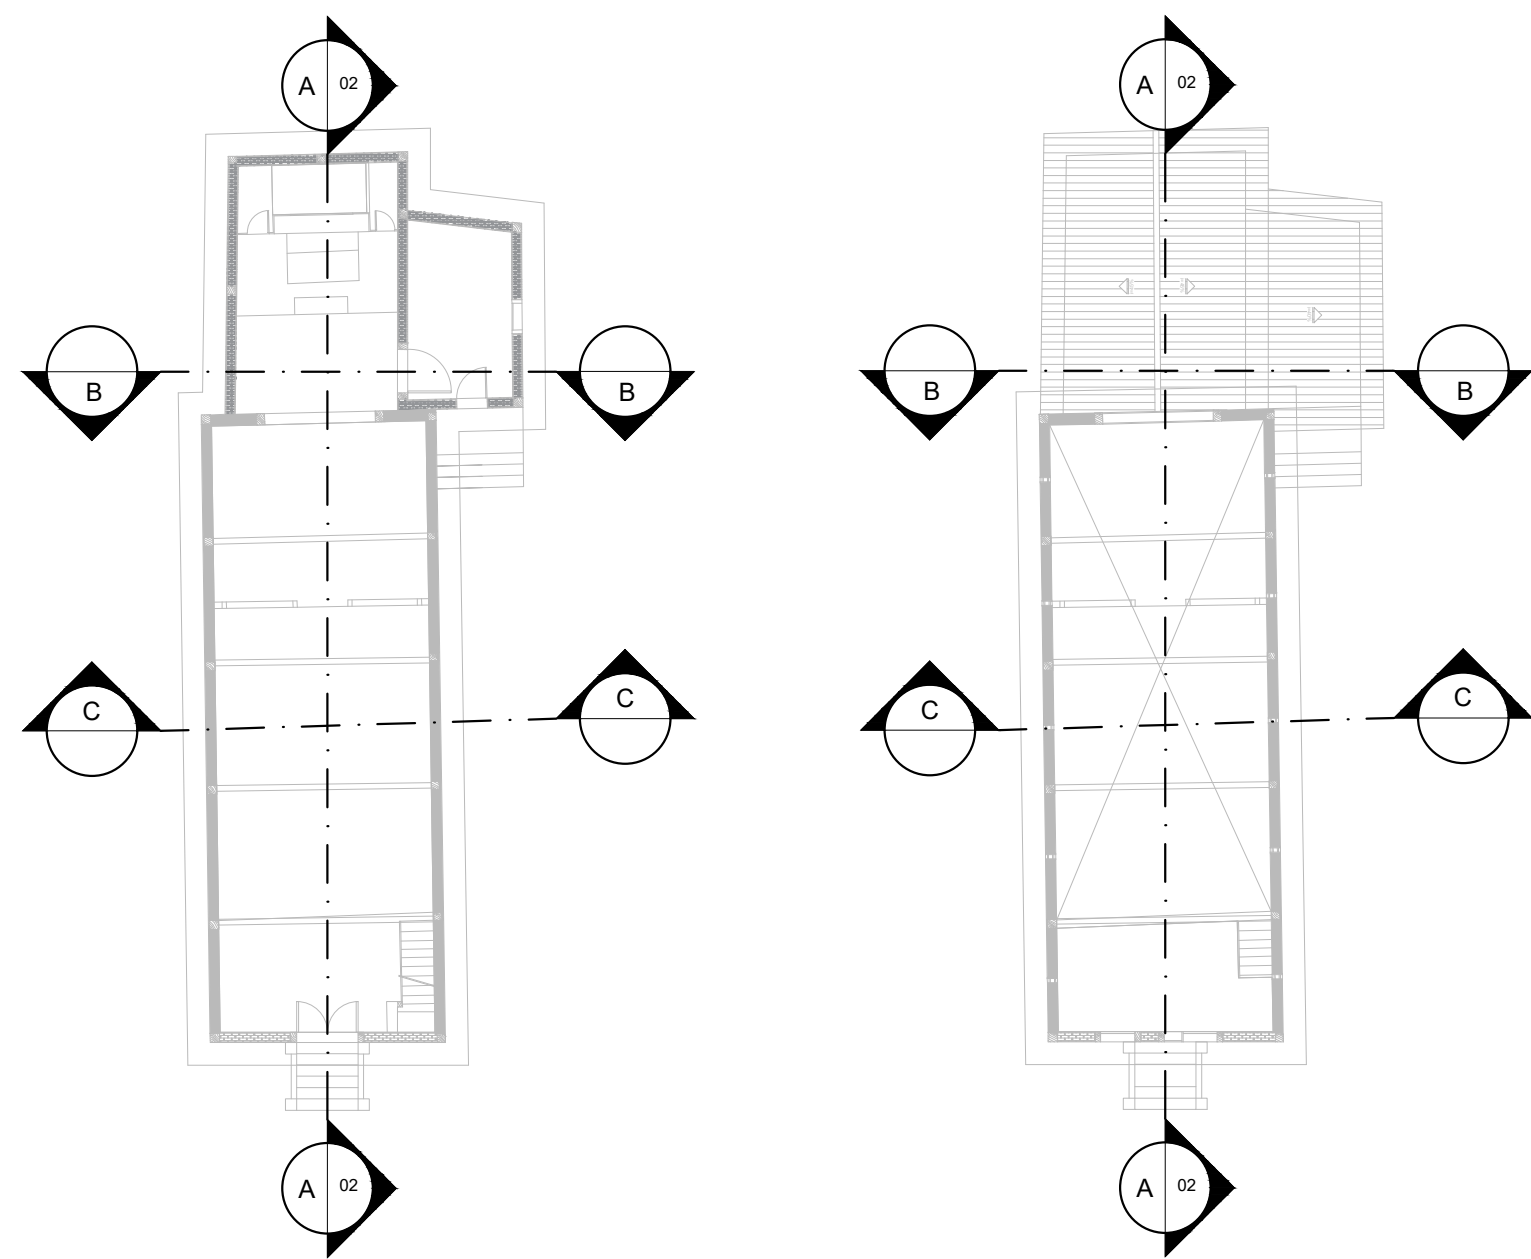

MAPA CHAVE
CAPELA N. S. SANT'ANA- PLANTA BAIXA NÍVEL NAVE E CORO

ESCALA 1:200

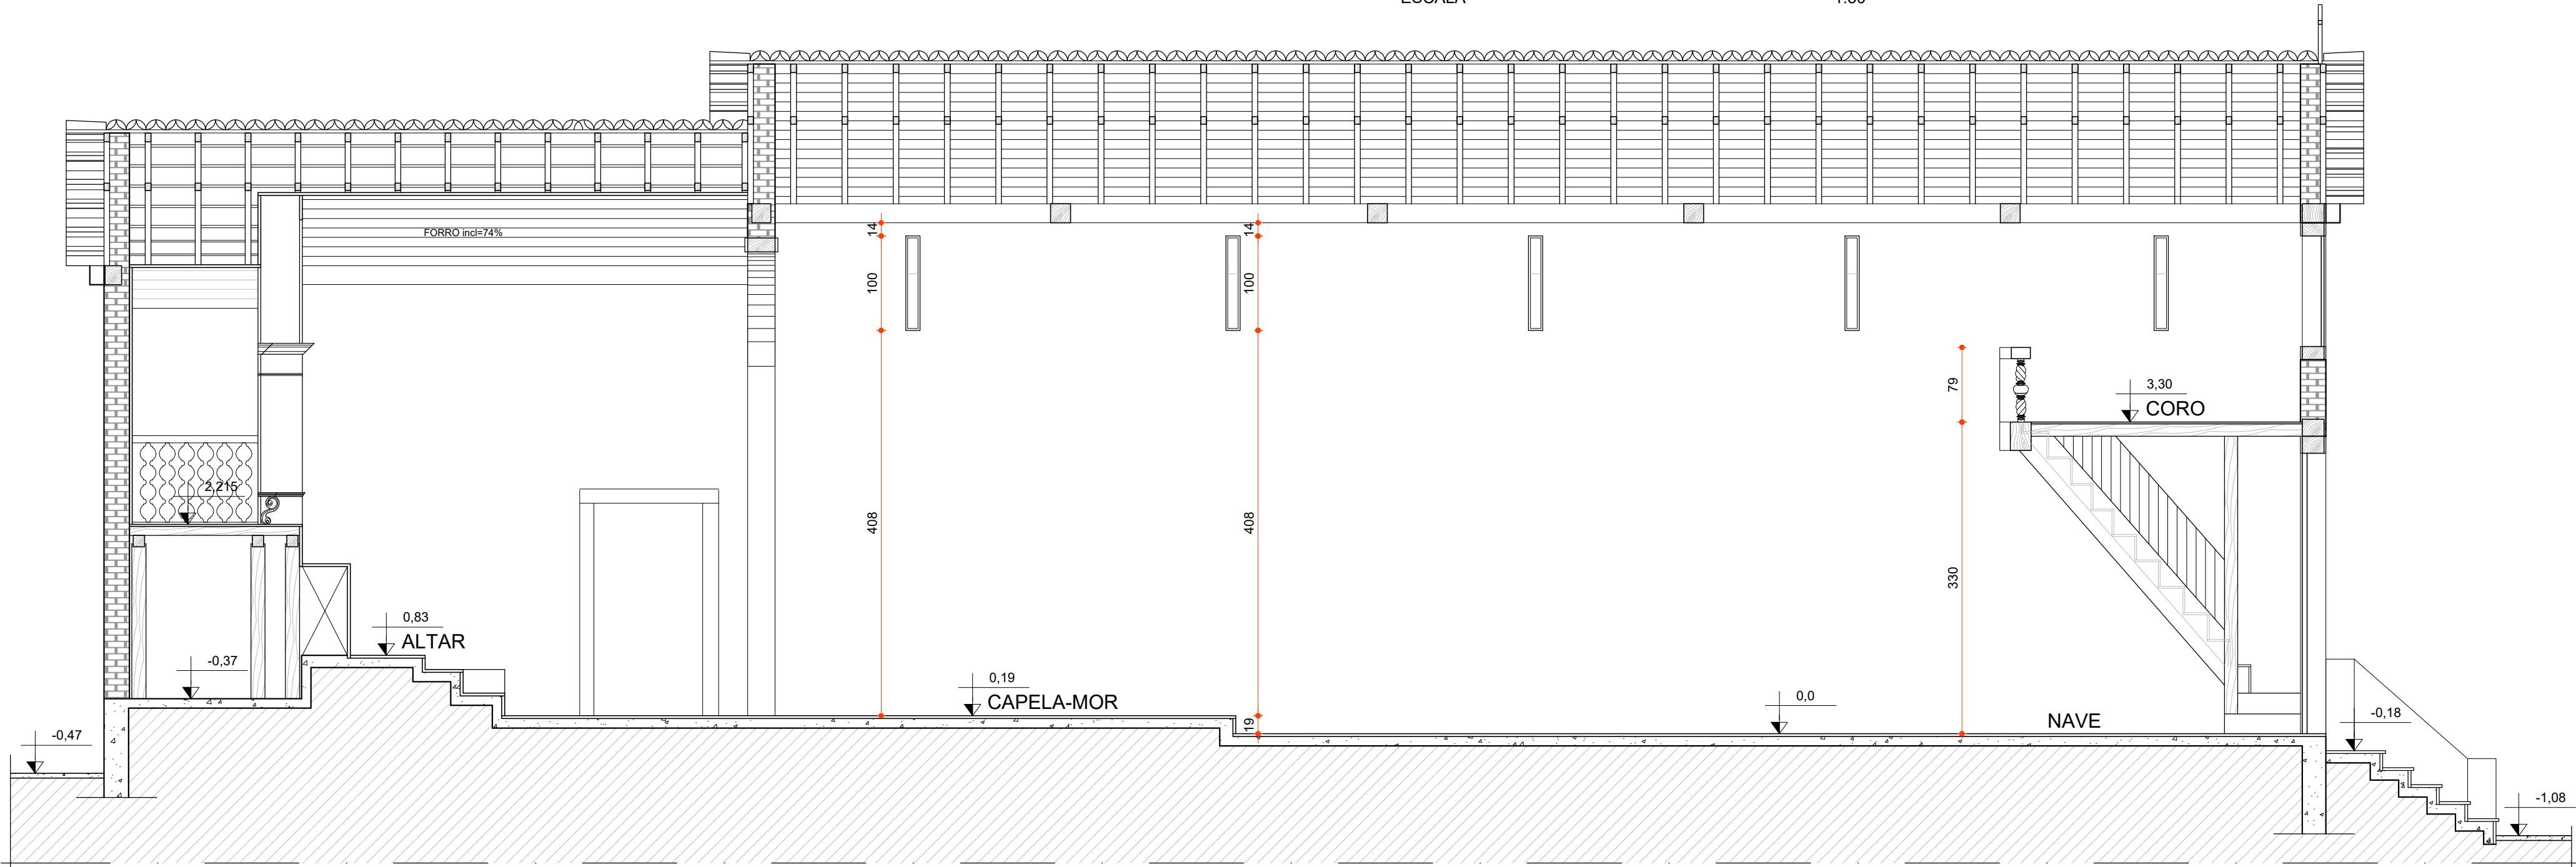

LEVANTAMENTO CADASTRAL
CAPELA N. S. SANT'ANA- CORTE AA

ESCALA 1:50

1-IDENTIFICAÇÃO DOS ACABAMENTOS	
LEGENDA LEVANTAMENTO CADASTRAL	
1.1 - INTERNAS	
A - PAREDES	
A1	PAREDE DE TIJOLO MACIÇO, REBOCO LISO COM PINTURA EM LÁTEX, NA COR BRANCA.
A2	PAREDE DE TIJOLO FURADO, REBOCO LISO COM PINTURA EM LÁTEX, NA COR BRANCA.
B - TETOS	
B1	SEM FORRO
B2	FORRO FRISO DE MADEIRA
B3	FORRO FRISO DE MADEIRA NA COR AZUL CLARO.
C - PISOS	
C1	PISO DE ARDÓSIA
C2	PISO DE LADRILHO HIDRÁULICO
C3	PISO TABUADO DE MADEIRA
D - RODAPÉS	
D1	NÃO HÁ RODAPÉ
D2	RODAPÉ EM MASSA CORRIDA NA COR AZUL
D3	RODAPÉ SOMENTE COM PINTURA NA COR AZUL
1.2 - EXTERNAS	
A - PAREDES	
A3	PAREDE DE TIJOLO MACIÇO, REBOCO LISO COM PINTURA EM LÁTEX, NA COR BRANCA.
A4	PAREDE DE TIJOLO FURADO, REBOCO LISO COM PINTURA EM LÁTEX, NA COR BRANCA.
A5	MURO DE PEDRA, COM PINTURA EM LÁTEX AZUL.
C - PISOS	
C4	PISO EM CONCRETO
E - ELEMENTOS DE MADEIRA	
E1	PINTURA ESMALTE SINTÉTICO AZUL
2 - ÁREAS APROXIMADAS	
1A - CAMARIM - 3,26 m² 2A - ALTAR - 4,325m² 3A - CAPELA-MOR - 4,515 m² 4A - NAVE- 91,40 m² 5A - SACRISTIA - 12,58 m² 6A - CORO - 14,82 m²	

3 - ESPECIFICAÇÕES			
ESTRUTURA / ALVENARIA	NUMERAÇÃO DE CÔMODOS	INTERIOR	EXTERIOR
TIJOLO MACIÇO	XA - 1º PAVIMENTO	NN	AX
TIJOLO FURADO	XB - CORO	NN	BX
MADEIRA	XC - EXTERNO	NN	BX
	CÓDIGO DE VAOS		
	J-X JANELA		
	P-X PORTA		
	PE-XPORTA EXTERNA		

NOTAS					
OBSERVAÇÕES GERAIS:					
1 - CONFERIR MEDIDAS NO LOCAL					
2 - NÃO UTILIZAR ESCALA SOBRE PAPEL					
3 - EM CASO DE CONFLITO DE COTAS, PREVALECE A DO DESENHO DE MAIOR ESCALA					
4 - EM CASO DE DÚVIDAS, CONSULTE SEMPRE O RESPONSÁVEL TÉCNICO					
5 - LEVANTAMENTO DA EDIFICAÇÃO, FOI FORNECIDA PELA PREFEITURA MUNICIPAL DE LAGOA SANTA.					
REVISÃO	DESCRIÇÃO	TIPO	ELABORADO	VERIFICADO	DATA
00	EMIÇÃO INICIAL	ATP	PRN	ICGL	11/2020

TIPOS DE EMISSÃO	ATP - ANTEPROJETO	APV - APROVADO	CNC - CANCELADO
	BBC - BÁSICO	POT - Pº CONSTRUÇÃO	
	EXE - EXECUTIVO	ASB - "AS BUILT"	

OPUS PROJETOS
RUA ARAGUARI, Nº741, SALA 10 - BARRO PRETO
BELO HORIZONTE-MG
TEL.: (31) 3347-4405 / (31) 3347-7079 / (31) 3571-1920
EMAIL: contato@opusprojetosengenharia.com.br

PREFEITURA MUNICIPAL DE LAGOA SANTA
RUA SÃO JOÃO, Nº 290 - BARRO CENTRO
LAGOA SANTA-MG - CEP: 33400-000
TEL.: (73) 3868-1360

CAPELA NOSSA SENHORA DE SANT'ANA
LAGOA SANTA - MG

PROJETO DE RESTAURO			
AUTORA DO PROJETO:		CONTRATANTE DO PROJETO:	
 PATRICIA RODRIGUES NUNES CGU - A111234-3		 ISABELA CRISTINA GONÇALVES LACERDA CGU - A110953-8	
RESPONSÁVEL DA CONTRATANTE			
DATA:	ESCALA:	CÓDIGO:	
DEZEMBRO/2020	INDICADA	PRJ-RST	
TÍTULO DOS DESENHOS:			PRANCHA:
LEVANTAMENTO CADASTRAL - CORTE AA LEVANTAMENTO CADASTRAL - CORTE BB LEVANTAMENTO CADASTRAL - CORTE CC			04/10
DIREITOS AUTORAIS RESERVADOS. PROIBIDO REPRODUÇÃO, DIVULGAÇÃO OU ALTERAÇÃO SEM ORDEM EXPRESSA DO AUTOR.			TÍTULO DOS DESENHOS: PRJ-RST-LOS-000003-REV00