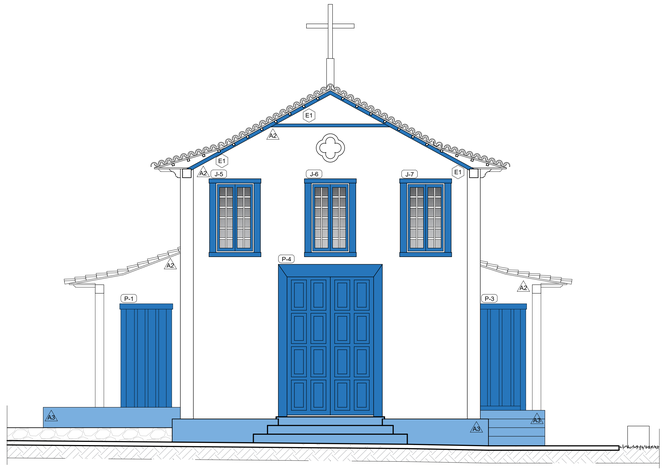

LEVANTAMENTO CADASTRAL
CAPELA N. S. DO ROSÁRIO - FACHADA FRONTAL

ESCALA 1:50

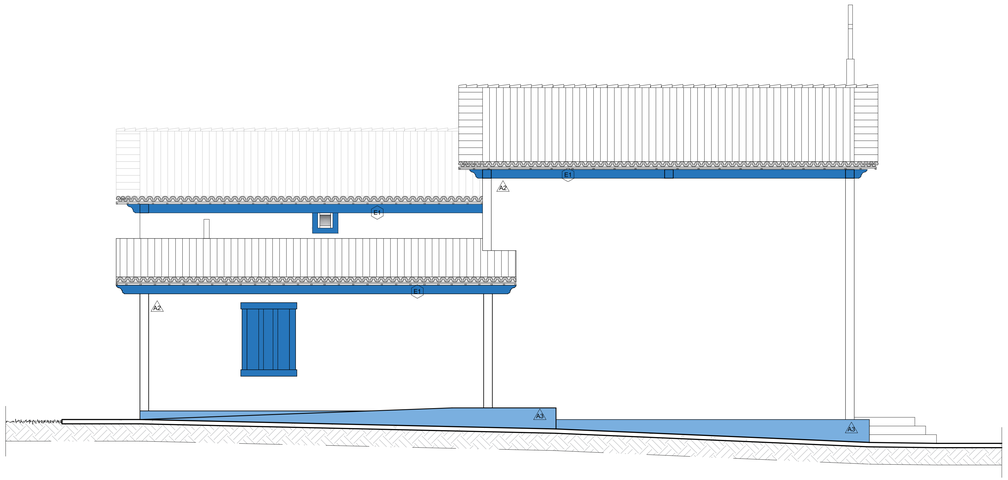

LEVANTAMENTO CADASTRAL
CAPELA N. S. DO ROSÁRIO - FACHADA LATERAL ESQUERDA

ESCALA 1:50

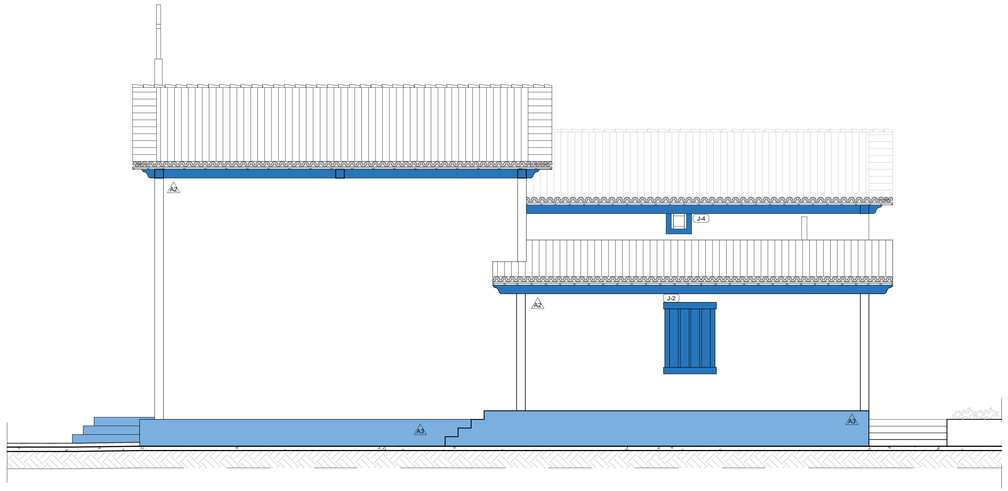

LEVANTAMENTO CADASTRAL
CAPELA N. S. DO ROSÁRIO - FACHADA LATERAL DIREITA

ESCALA 1:50

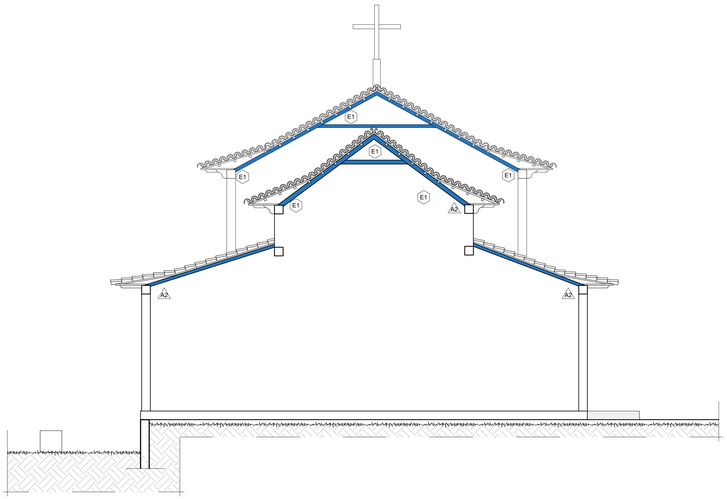

LEVANTAMENTO CADASTRAL
CAPELA N. S. DO ROSÁRIO - FACHADA POSTERIOR

ESCALA 1:50

1-IDENTIFICAÇÃO DOS ACABAMENTOS

LEGENDA LEVANTAMENTO CADASTRAL

1.1 - INTERNAS

A - PAREDES

A1	PAREDE DE ADOBE, REBOCO LISO COM CAIAÇÃO E PINTURA

B - TETOS

B1	SEM FORRO
B2	FORRO DE MADEIRA E BALDRAMES

C - PISOS

C1	PISO TABUADO DE MADEIRA
C2	PISO DE LADRILHO HIDRÁULICO

D - RODAPÉS

D1	NÃO HÁ RODAPÉ
D2	RODAPÉ EM MASSA CORRIDA NA COR AZUL

1.2 - EXTERNAS

A - PAREDES

A2	CAIAÇÃO
A3	PINTURA AZUL
A4	MURO DE PEDRA

C - PISOS

C3	PISO LAGOA SANTA
C4	PISO EM CONCRETO
C5	GRAMA
C6	PISO PÉ-DE-MOLEQUE
C7	TERRA BATIDA

E - ELEMENTOS DE MADEIRA

E1	PINTURA ESMALTE SINTÉTICO AZUL

2 - ÁREAS APROXIMADAS

1A - CÔMODO LATERAL ESQUERDO - 20,10 m²
2A - CAMARIM - 9,89m²
3A - CAPELA-MOR - 22,40 m²
4A - CÔMODO LATERAL DIREITO- 19,27 m²
5A - NAVE - 53,67 m²
6A - DEPÓSITO - 3,27 m²
7A - ALTAR - 3,50 m²
8A - CORO - 12,42 m²

3 - ESPECIFICAÇÕES

ESTRUTURA / ALVENARIA
ADOBE
MADEIRA

NUMERAÇÃO DE CÔMODOS
XA - 1º PAVIMENTO
XB - CORO
XC - EXTERNO

CÓDIGO DE VÃOS
JAIX JANELA
PAX PORTA

INTERIOR
EXTERIOR
SENTIDO DO PISO

NOTAS

OBSERVAÇÕES GERAIS:

1 - CONFERIR MEDIDAS NO LOCAL

2 - NÃO UTILIZAR ESCALA SOBRE PAPEL

3 - EM CASO DE CONFLITO DE COTAS, PREVALECE A DO DESENHO DE MAIOR ESCALA

4 - EM CASO DE DÚVIDAS, CONSULTE SEMPRE O RESPONSÁVEL TÉCNICO

5 - O PROJETO APRESENTADO É DE RESTAURO E NESTE APRESENTA SUJESTÕES ARQUITETÔNICAS QUE FORAM BASEADAS EM PESQUISAS DOCUMENTAIS E VISITAS TÉCNICAS. O PROJETO ARQUITETÔNICO DEVERÁ SER FEITO E NÃO É DE RESPONSABILIDADE DA EMPRESA OPUS, POR HORA

REVISÃO	DESCRIÇÃO	TIPO	ELABORADO	VERIFICADO	DATA
00	EMISSÃO INICIAL	EXE	PRN	ICGL	02/2021

TIPOS DE EMISSÃO

ATP - ANTEPROJETO
BSC - BÁSICO
EXE - EXECUTIVO
APV - APROVADO
PCT - P/ CONSTRUÇÃO
ASB - "AS BUILT"
CNC - CANCELADO

ELABORAÇÃO:

OPUS PROJETOS

RUA ARAGUARI, Nº741, SALA 10 - BAIRRO PRETO
BELO HORIZONTE - MG
TEL.: (31) 3347-4405 // (31) 3347-7079 // (31) 98711-1920
EMAIL: opusbh@opusprojetosengenharia.com.br

REALIZAÇÃO:

PREFEITURA MUNICIPAL DE LAGOA SANTA

RUA SÃO JOÃO, Nº 250 - BAIRRO CENTRO
LAGOA SANTA-MG - CEP:: 33400-000
TEL.: (73) 3868-1360

CAPELA NOSSA SENHORA DO ROSÁRIO
LAGOA SANTA - MG

PROJETO DE RESTAURO

AUTORIA DO PROJETO:

ISABELA CRISTINA GONÇALVES LACERDA
CAU - A170973-9

CONTRATANTE DO PROJETO:

RESPONSÁVEL DA CONTRATANTE

DATA:	ESCALA:	CÓDIGO:
FEVEREIRO/2021	INDICADA	PRJ-RST

TÍTULO DOS DESENHOS:
LEVANTAMENTO CADASTRAL - FACHADA PRINCIPAL
LEVANTAMENTO CADASTRAL - FACHADA LATERAL ESQUERDA
LEVANTAMENTO CADASTRAL - FACHADA LATERAL DIREITA
LEVANTAMENTO CADASTRAL - FACHADA POSTERIOR

PRANCHA: 04/16

DIREITOS AUTORAIS RESERVADOS. PROIBIDO REPRODUÇÃO, DIVULGAÇÃO OU ALTERAÇÃO SEM ORDEM EXPRESSA DO AUTOR.

TÍTULO DOS DESENHOS:
PRJ-EXE-RST-LOS-CHR-0303-REV00

PROJETA - A1 ALONGADO
TIMBRADO