


MAPEAMENTO DE DANOS
CAPELA N. S. DO ROSÁRIO - PLANTA BAIXA NÍVEL NAVE

ESCALA 1:50

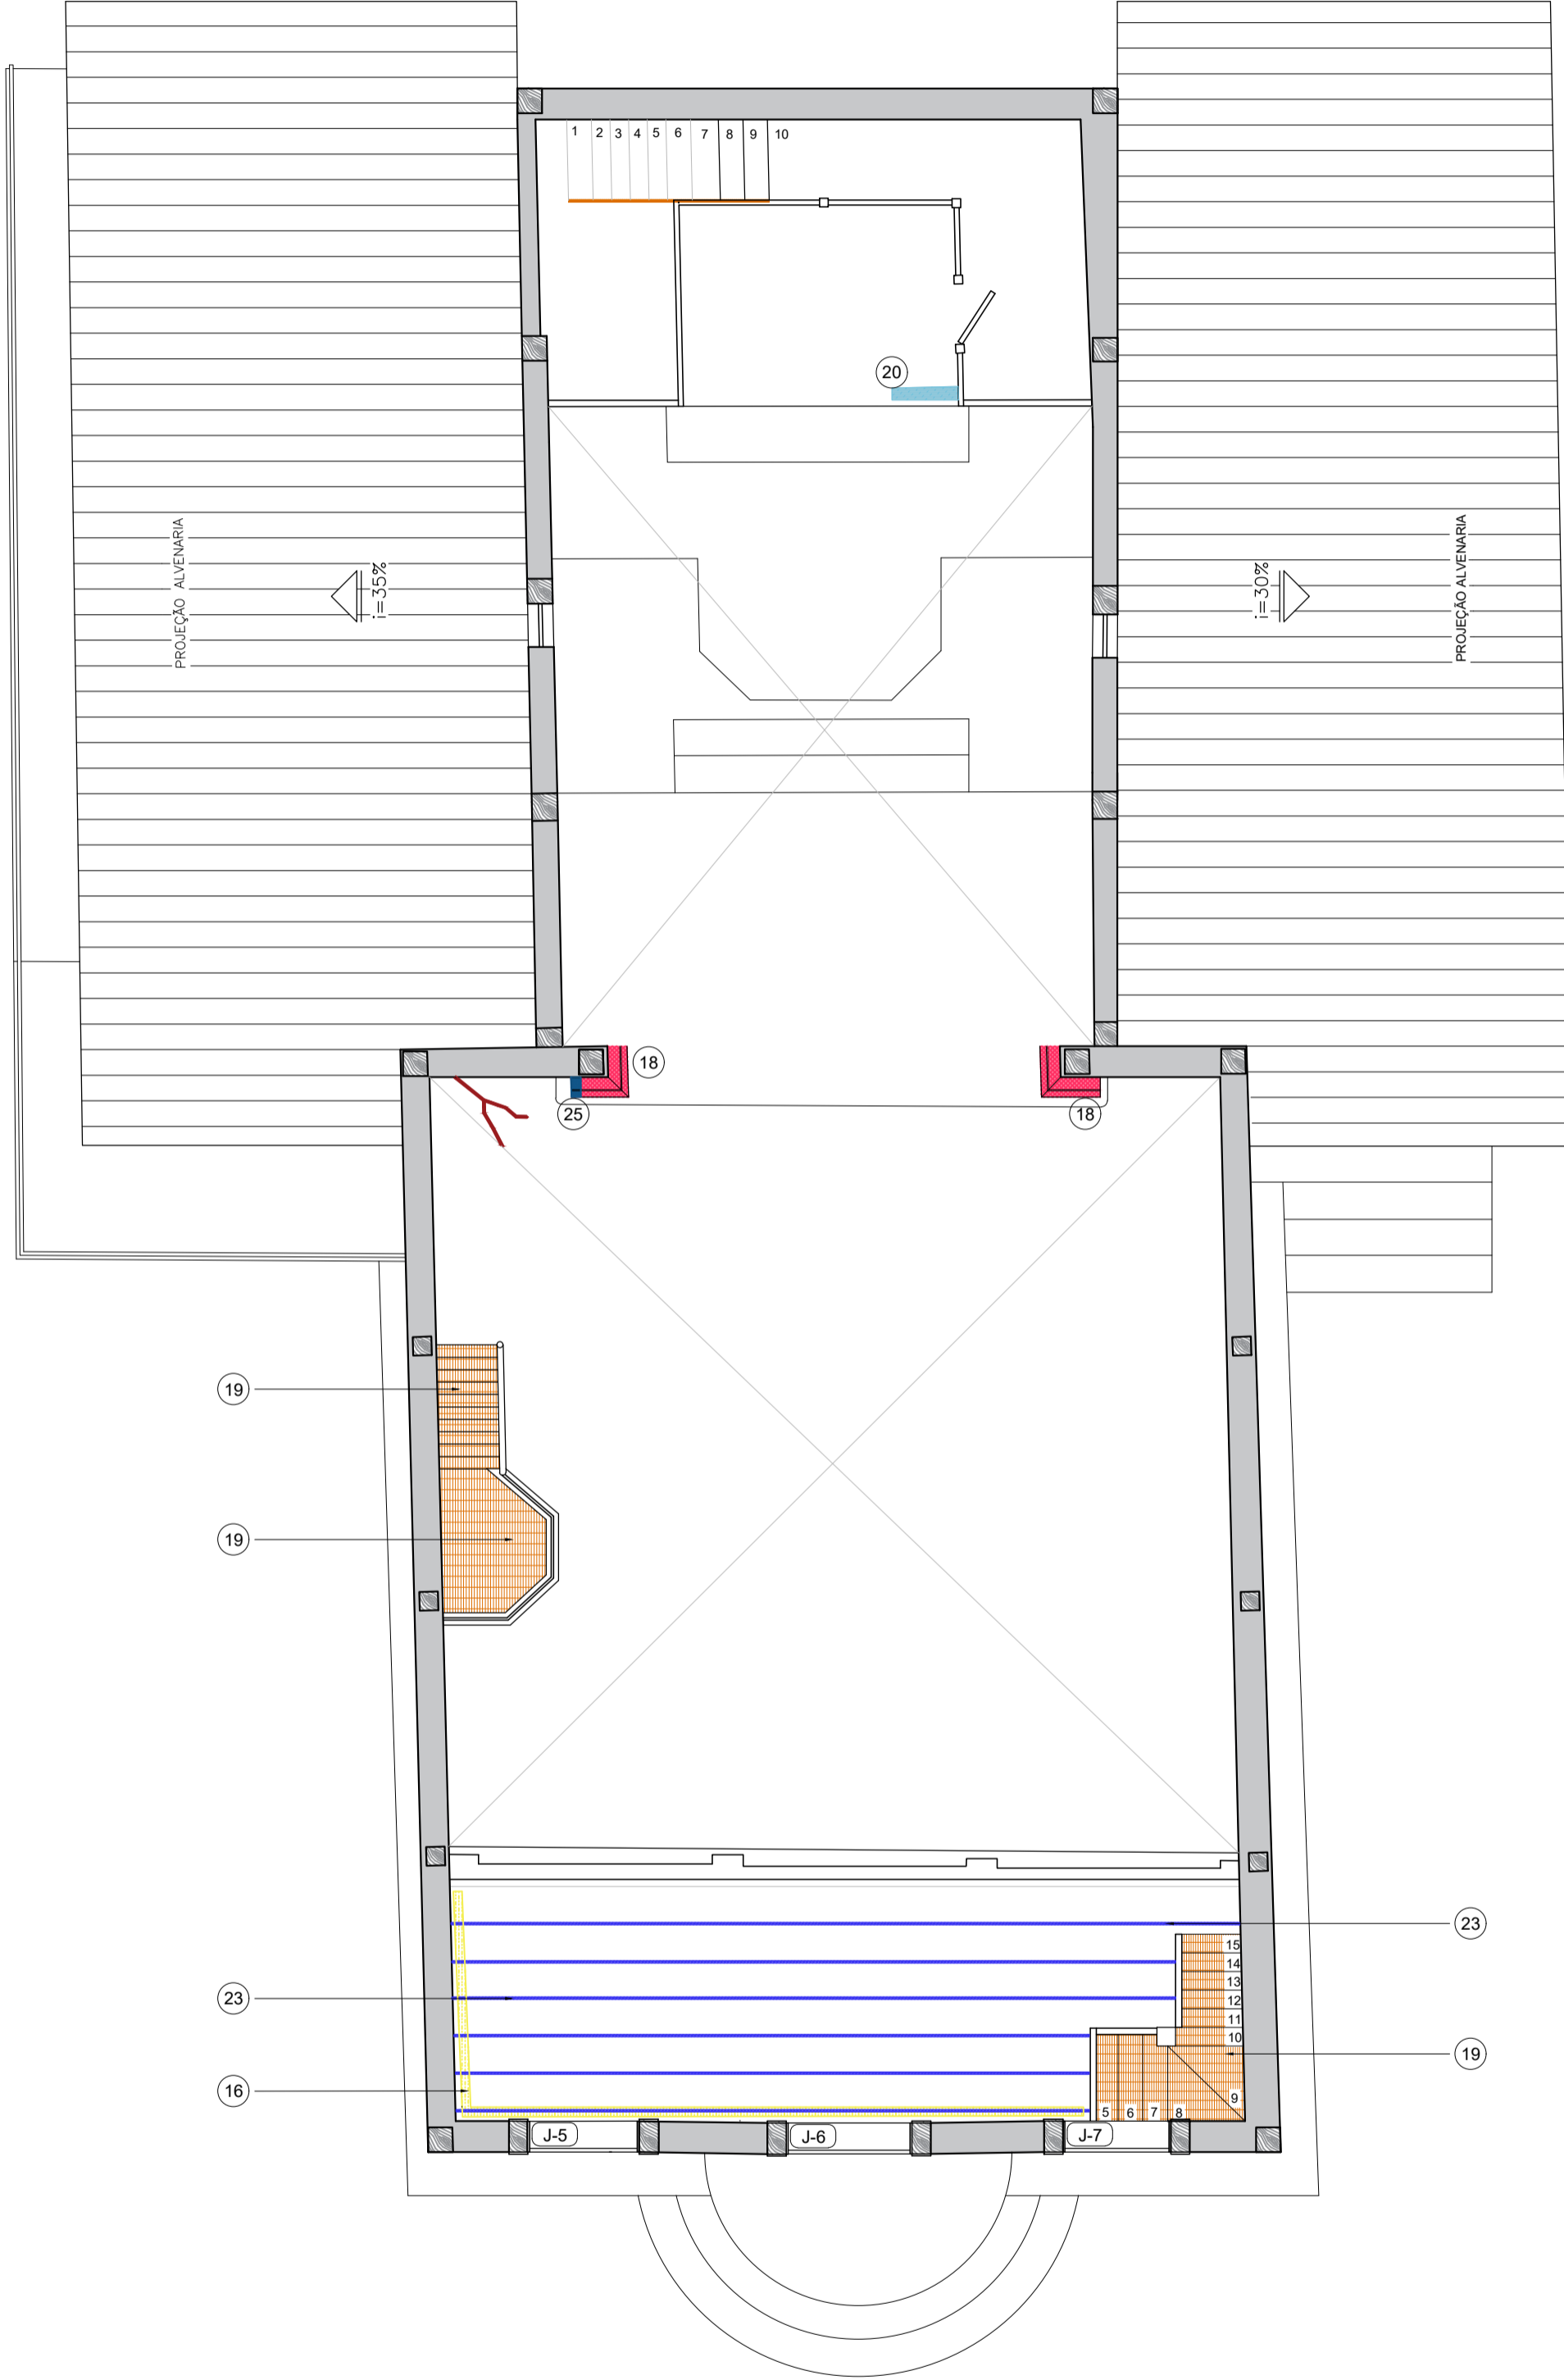

MAPEAMENTO DE DANOS
CAPELA N. S. DO ROSÁRIO - PLANTA BAIXA NÍVEL CORO

ESCALA 1:50

ESPECIFICAÇÕES	
LEGENDA DA PATOLOGIA - ESPECIFICAÇÕES NO LEVANTAMENTO FOTOGRÁFICO E MEMORIAL DESCRITIVO	
PATOLOGIA	
01- VEGETAÇÃO NECESSITANDO DE CAPINA	
02- MANCHAS D'ÁGUA (ÁGUA PLUVIAL)	
03- PEÇA DE PEDRA LAGOA SANTA FALTANTE	
04- DANOS PONTUAIS NO REBOCO	
05- PRESENÇA DE UMIDADE	
06- FALTA DO BEIRAL/GUARDA-PÓ/CACHORRO	
07- MANCHAS DE POLUIÇÃO	
08- MANCHAS AMARELAS	
09- REBOCO ALTO	
10- SUJIDADES NAS TELHAS	
11- ATAQUE DE CUPIM NO ENGRADAMENTO	
12- FISSURAS SUPERFICIAIS OU DESPRENDIMENTO DO REBOCO SOB A ESTRUTURA AUTÔNOMA	
13- FISSURAS CRÍTICAS	
14- CAIAÇÃO	
15- SUJIDADES DIVERSAS	
16- INTERVENÇÃO ELÉTRICA RECENTE	
17- MADEIRA DETERIORADA	
18- DANOS NAS PINTURAS ARTÍSTICAS	
19- PRESENÇA DE ESCREMENTO DE CUPIM	
20- DESPRENDIMENTO DA MADEIRA NO ALTAR	
21- PISO DANIFICADO	
22- PISO COM PEÇAS SOLTAS	
23- PERDA DA CALAFETAÇÃO DO PISO	
24- DESPRENDIMENTO DE PEÇA	
25- PEÇA SOLTA	
26- PRESENÇA DE AGENTES BIOLÓGICOS	
27- MASSA DE VIDRACEIRO INADEQUADA	
28- JANELA/PORTA EMPENADA	
29- CUPIM NO CRUZEIRO	
30- PISO EM TERRA BATIDA, NECESSITA DE RECOMPOSIÇÃO.	

NOTAS					
OBSERVAÇÕES GERAIS:					
1 - CONFERIR MEDIDAS NO LOCAL					
2 - NÃO UTILIZAR ESCALA SOBRE PAPEL					
3 - EM CASO DE CONFLITO DE COTAS, PREVALECE A DO DESENHO DE MAIOR ESCALA					
4 - EM CASO DE DÚVIDAS, CONSULTE SEMPRE O RESPONSÁVEL TÉCNICO					
5 - O PROJETO APRESENTADO É DE RESTAURO E NESTE APRESENTA SUJEIÇÕES ARQUITETÔNICAS QUE FORAM BASEADAS EM PESQUISAS DOCUMENTAIS E VISITAS TÉCNICAS. O PROJETO ARQUITETÔNICO DEVERÁ SER FEITO E NÃO É DE RESPONSABILIDADE DA EMPRESA OPUS, POR HORAS					

REVISÃO	DESCRIÇÃO	TIPO	ELABORADO	VERIFICADO	DATA
00	EMISSIONAL	EXE	PRN	ICGL	02/2021

TIPOS DE EMISSÃO	ATP - ANTEPROJETO BSC - BÁSICO EXE - EXECUTIVO	APV - APROVADO PCT - P/ CONSTRUÇÃO ASB - "AS BUILT"	CNC - CANCELADO
------------------	--	---	-----------------

ELABORAÇÃO:
OPUS PROJETOS
RUA ARAGUARI, Nº741, SALA 10 - BARRIO PRETO
BELO HORIZONTE - MG
TEL.: (31) 3347-4405 / (31) 3347-7079 / (31) 3571-1920
EMAIL: contato@opusprojetosengenharia.com.br

REALIZAÇÃO:
PREFEITURA MUNICIPAL DE LAGOA SANTA
RUA SÃO JOÃO, Nº 290 - BARRIO CENTRO
LAGOA SANTA - MG - CEP: 33400-000
TEL: (75) 3868-1360

CAPELA NOSSA SENHORA DO ROSÁRIO
LAGOA SANTA - MG

PROJETO DE RESTAURO

AUTORIA DO PROJETO:	CONTRATANTE DO PROJETO:
ISABELA CRISTINA GONÇALVES LACERDA CAU - A170973-9	RESPONSÁVEL DA CONTRATANTE

DATA: FEVEREIRO/2021	ESCALA: INDICADA	CÓDIGO: PRJ-RST
-------------------------	---------------------	--------------------

TÍTULO DOS DESENHOS: MAPEAMENTO DE DANOS - PLANTA BAIXA NÍVEL NAVE MAPEAMENTO DE DANOS - PLANTA BAIXA NÍVEL CORO	PRANCHAS: 07/16
--	--------------------

DIREITOS AUTORAIS RESERVADOS: PROIBIDO REPRODUÇÃO, DIVULGAÇÃO OU ALTERAÇÃO SEM ORDEM EXPRESSA DO AUTOR.

TÍTULO DOS DESENHOS:
PRJ-EXE-RST-4-GS-CNR-0003-REV00