





MAPEAMENTO DE DANOS
CAPELA N. S. DA CONCEIÇÃO - FACHADA FRONTAL

ESCALA 1:50

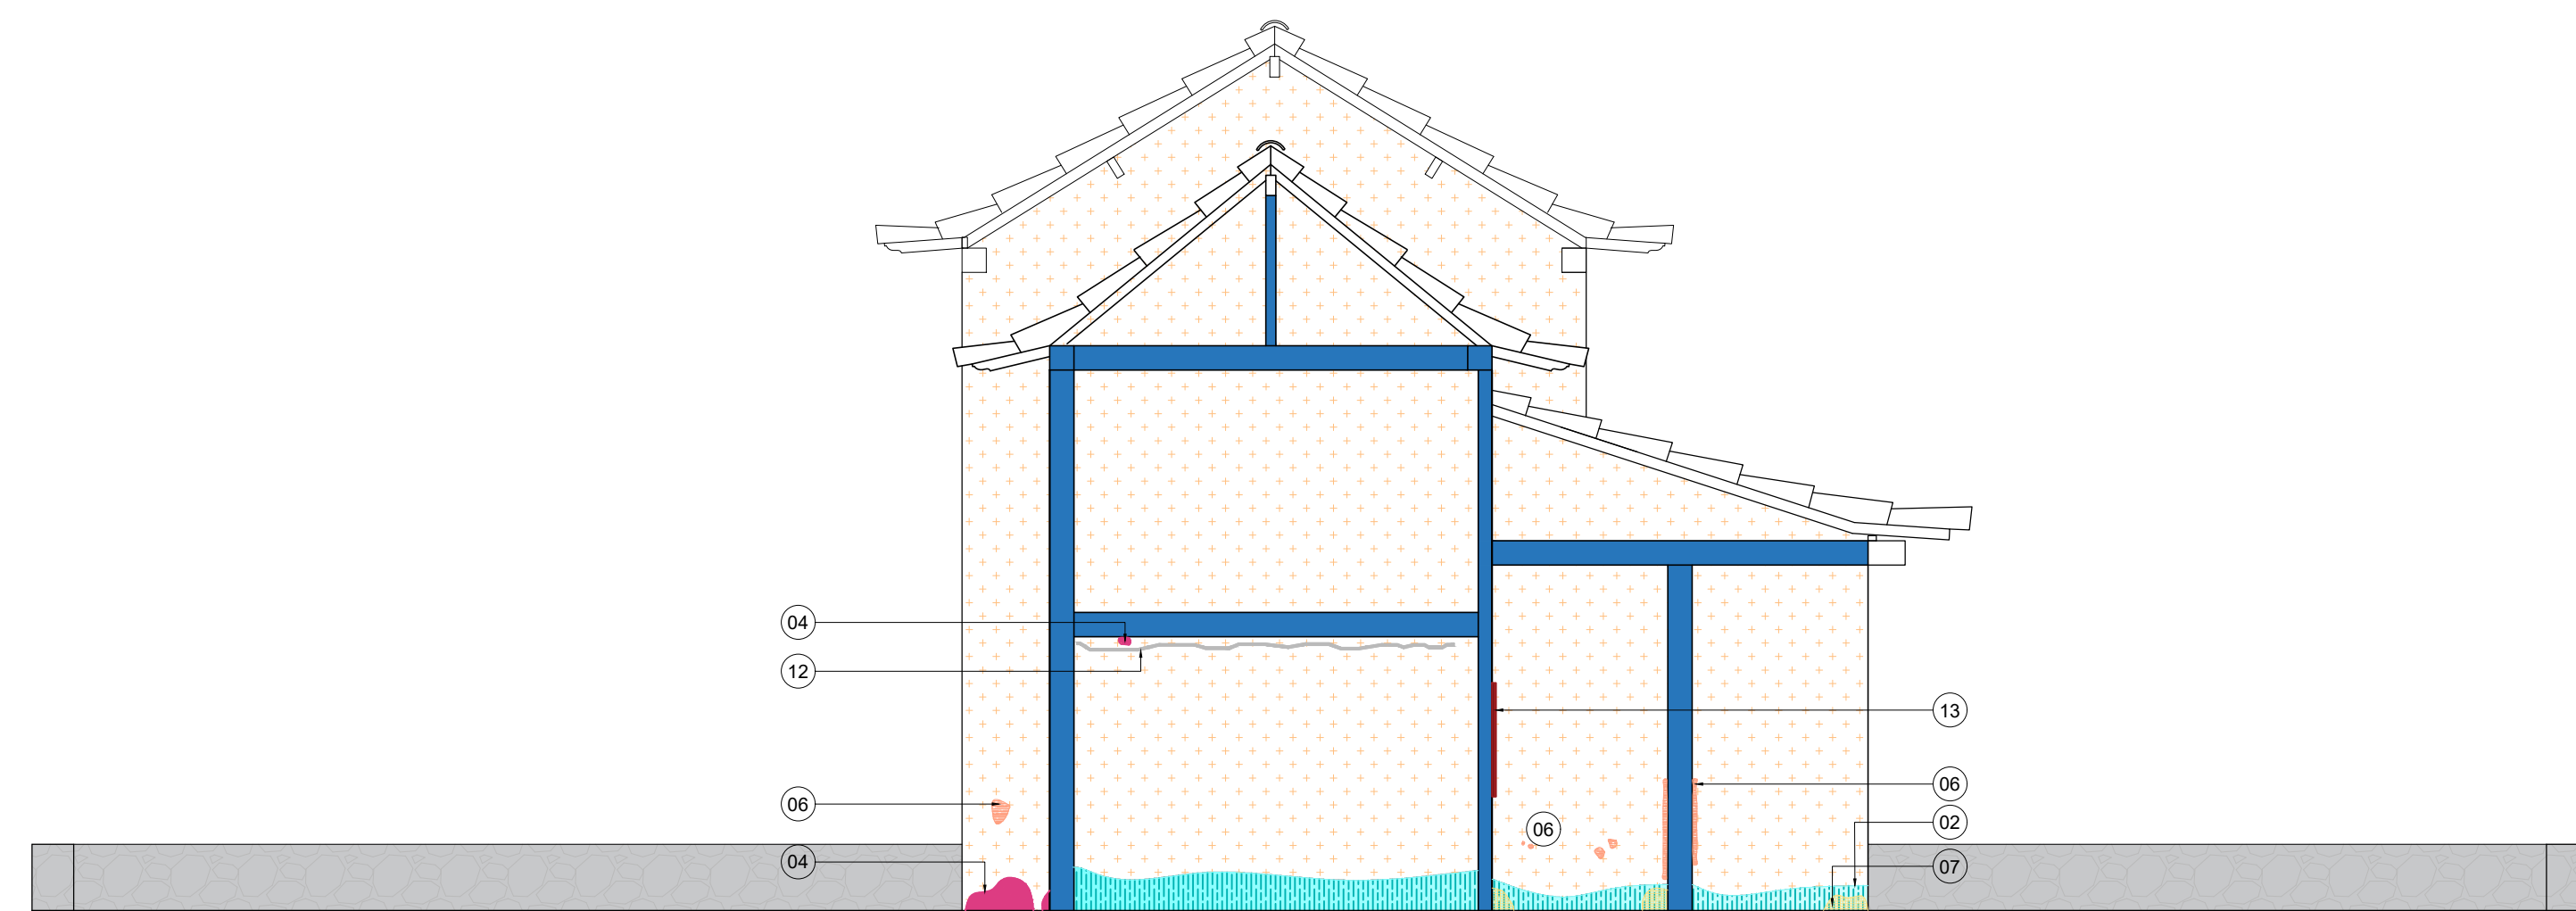


MAPEAMENTO DE DANOS
CAPELA N. S. DA CONCEIÇÃO - FACHADA POSTERIOR

ESCALA 1:50

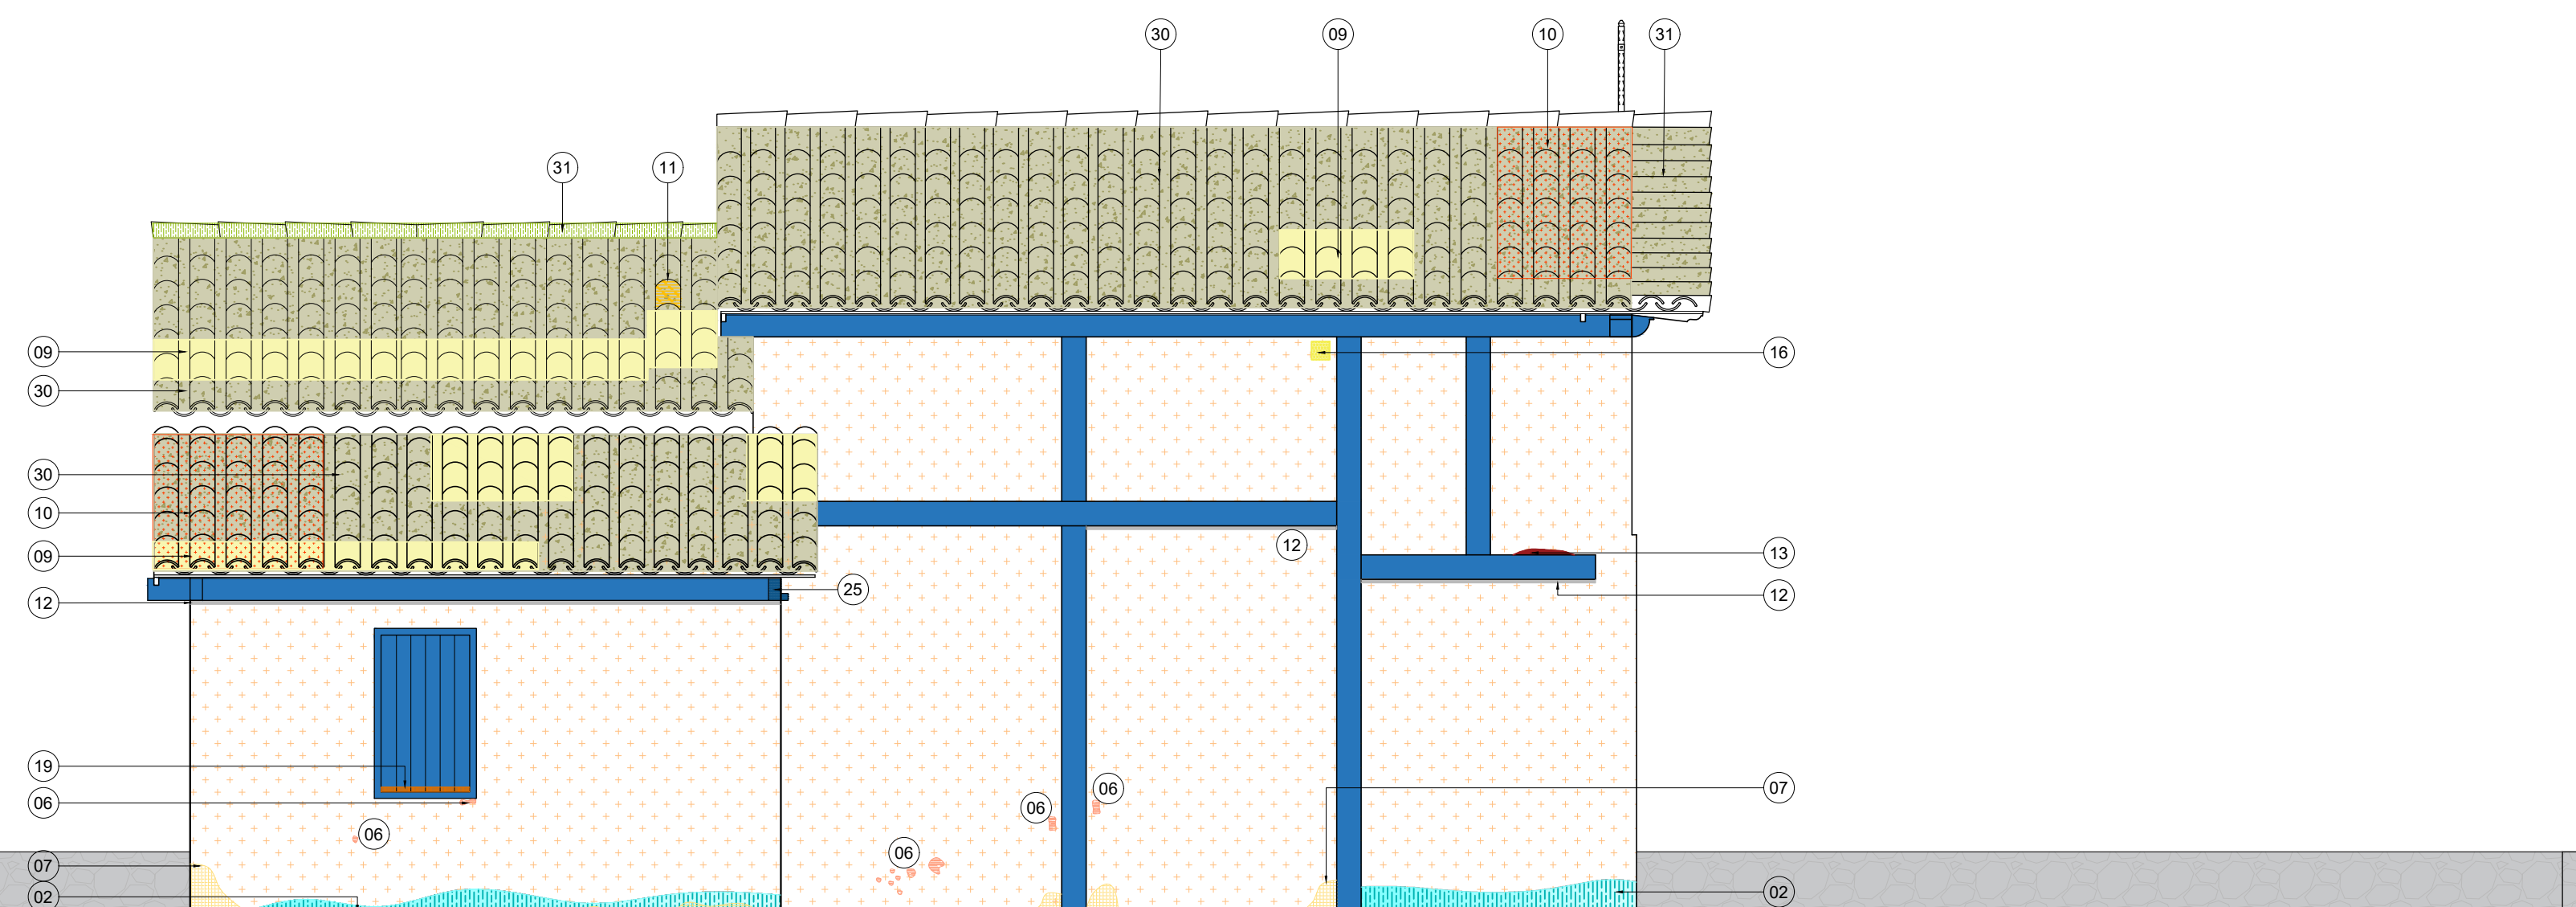


MAPEAMENTO DE DANOS
CAPELA N. S. DA CONCEIÇÃO - FACHADA LATERAL ESQUERDA

ESCALA 1:50

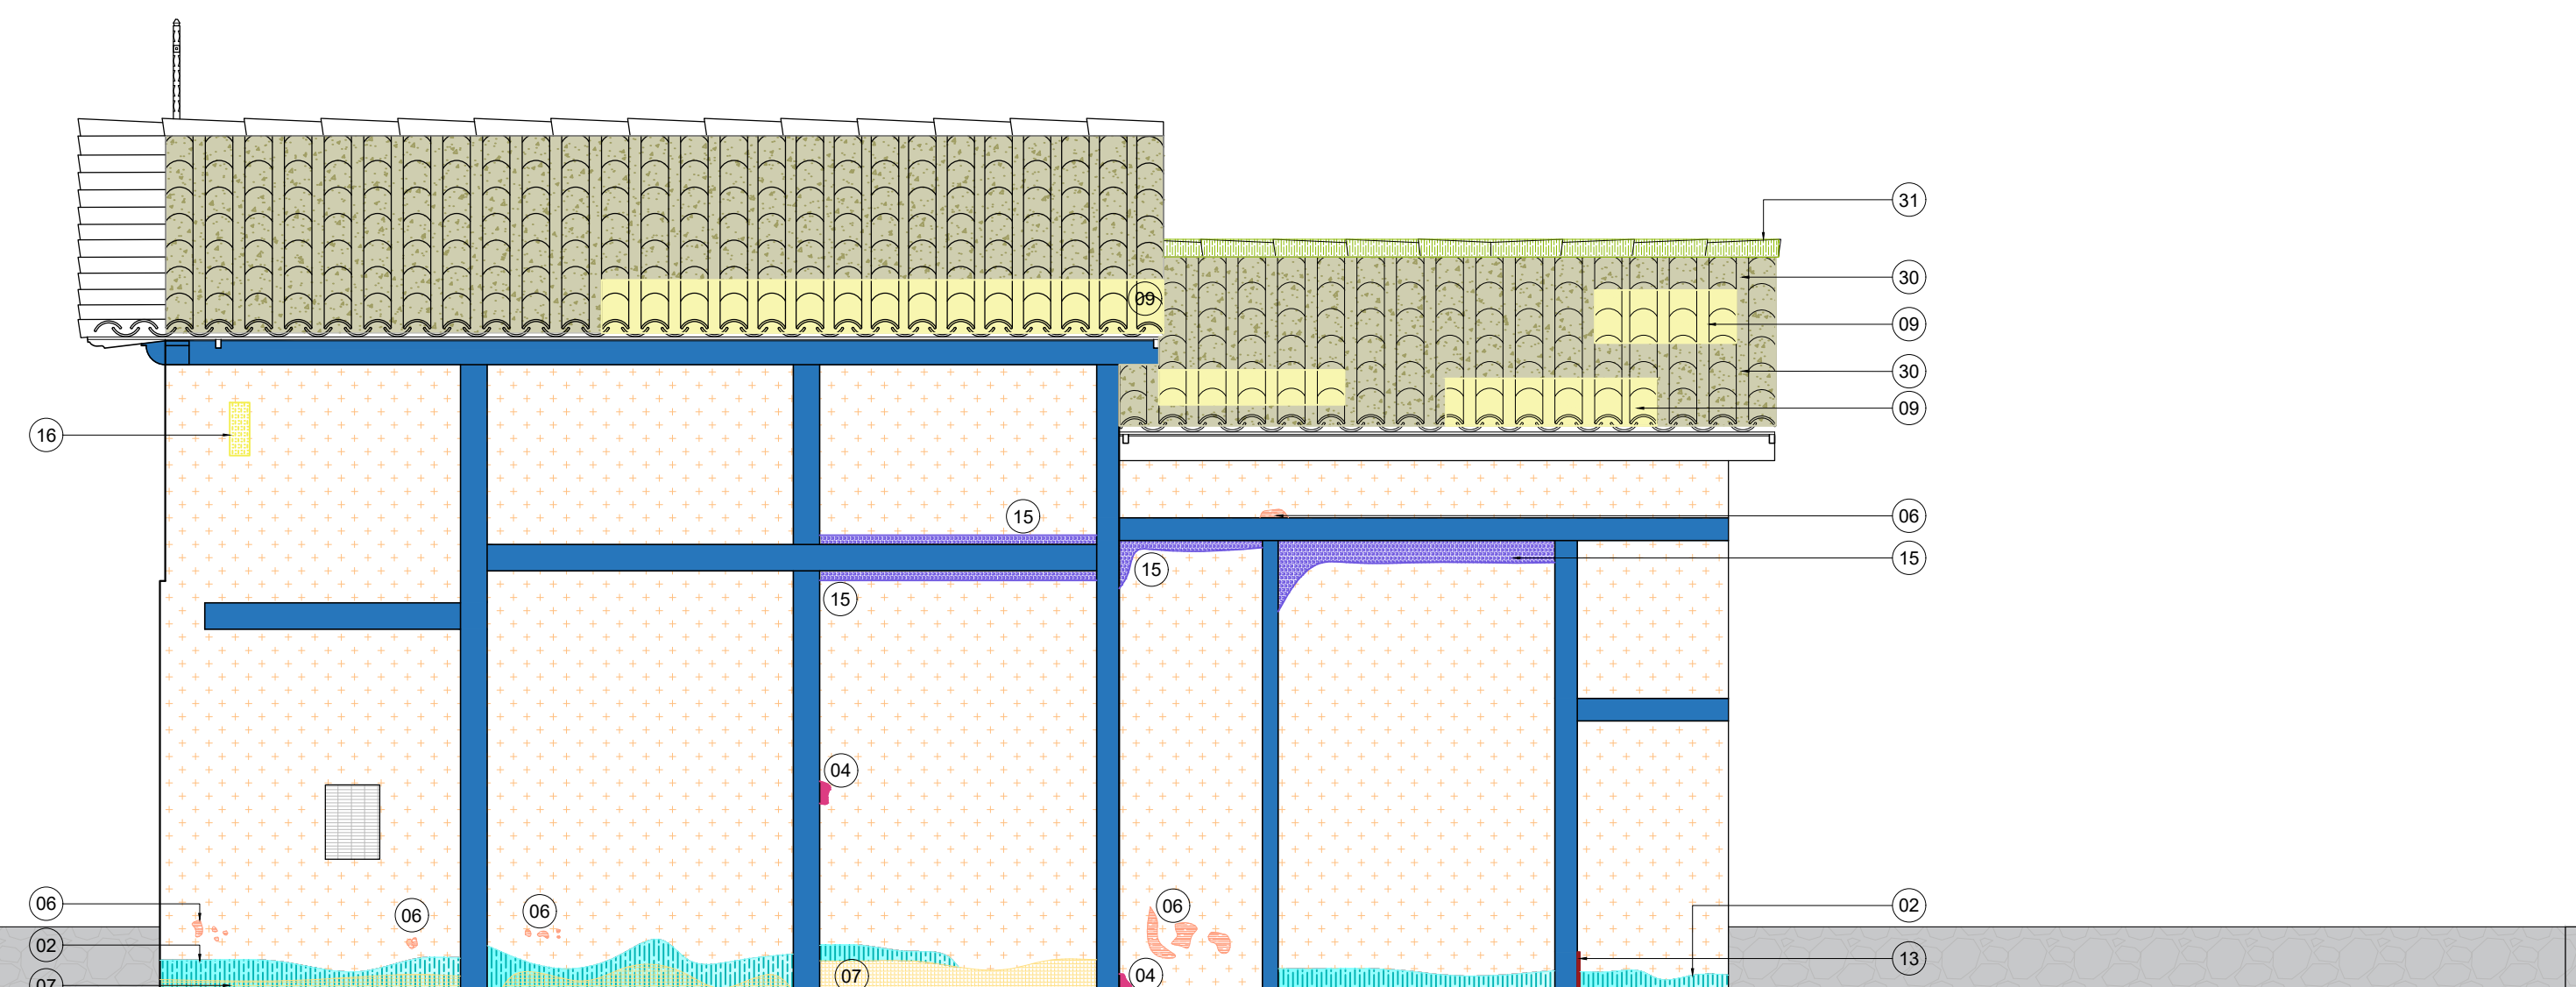

MAPEAMENTO DE DANOS
CAPELA N. S. DA CONCEIÇÃO - FACHADA LATERAL DIREITA

ESCALA 1:50

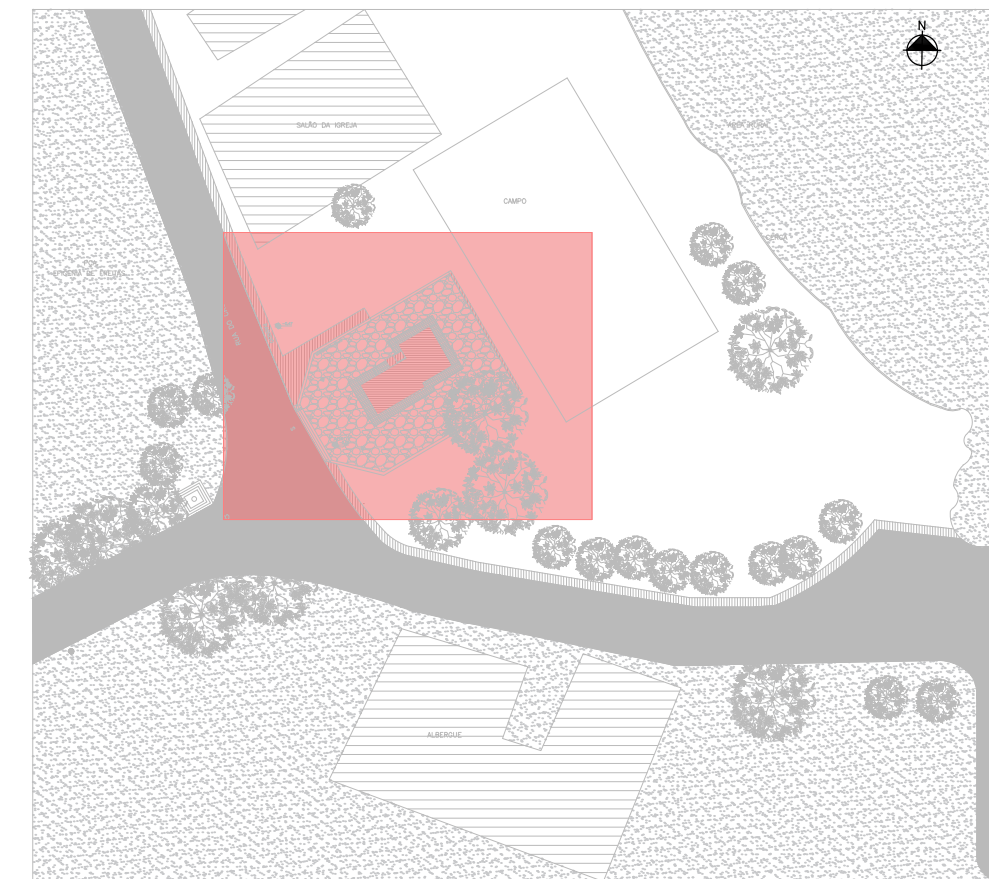

PLANTA DE IMPLANTAÇÃO

ESPECIFICAÇÕES	
LEGENDA DA PATOLOGIA - ESPECIFICAÇÕES NO LEVANTAMENTO FOTOGRÁFICO E MEMORIAL DESCRITIVO	
PATOLOGIA	
	01- VEGETAÇÃO NECESSITANDO DE CAPINA
	02- MANCHAS D'ÁGUA (ÁGUA PLUVIAL)
	03- PEÇA DE PEDRA LAGOA SANTA FALTANTE
	04- DANOS PONTUAIS NO REBOCO
	05- PRESENÇA DE UMIDADE
	06- DESCASCAMENTO NA PINTURA
	07- MANCHAS ESCURAS
	08- INTERVENÇÃO DO MURO
	09- TELHAS DESENCAIXADAS
	10- SUJIDADES NAS TELHAS
	11- TELHAS QUEBRADAS
	12- FISSURAS SUPERFICIAIS OU DESPRENDIMENTO DO REBOCA SOB A ESTRUTURA AUTÔNOMA
	13- FISSURAS CRÍTICAS
	14- CAIAÇÃO
	15- SUJIDADES DIVERSAS
	16- FIAÇÃO ELÉTRICA APARENTE
	17- MADEIRA DETERIORADA
	18- DANOS PONTUAIS NO PISO
	19- PRESENÇA DE ESCREMENTO DE CUPIM
	20- INTERVENÇÃO INADEQUADA DO PILAR
	21- FALTA DE GUARDA-CORPO
	22- ESCREMENTO DE AVE
	23- PERDA DA CALAFETAÇÃO DO PISO E DO FORRO
	24- FIAÇÃO DO SINO EXPOSTA
	25- MADRES E FRECHAS NECESSITANDO DE INTERVENÇÃO
	26- MANCHAS DE CIMENTO E REMENDO DO REVESTIMENTO
	27- MASSA DE VIDRACEIRO INADEQUADA
	28- JANELA/PORTA EMPENADA
	29- MADEIRA UMIDA DO CRUZEIRO
	30- PRESENÇA DE AGENTES BIOLÓGICOS
	31- LEVE ABALUAMENTO DA CUMEIRA
	32- OBJETOS DO CRUZEIRO ENFERRUJADOS
	33- EFLORESCÊNCIA

[illegible]

TIPOS DE EMISSÃO		ATP - ANTERIORE PROJETO BSC - BÁSICO EXE - EXECUTIVO		APT - APROVADO PCT - P/ CONSTRUÇÃO ASB - "AS BUILT"		CNC - CANCELADO	
ELABORAÇÃO:							
		REALIZAÇÃO:					
		PREFEITURA MUNICIPAL DE LAGOA SANTA RUA SÃO JOÃO, Nº290 - CENTRO - LAGOA SANTA - MG - CEP.: 33400-000 TEL.: (31) 3688-1360					
PROJETO DE RESTAURO DA CAPELA NOSSA SENHORA DA CONCEIÇÃO RUA MORRO DO CRUZEIRO, Nº108-1592, BARRIO SOBRADINHO, CIDADE LAGOA SANTA-MG							
<h1>PROJETO DE RESTAURO</h1>							
AUTORA DO PROJETO:				CONSRANTE DO PROJETO:			
 PATRICIA RODRIGUES NUNES CRI - 8171584-3				 ISABEL CRISTINA GONÇALVES LACERDA CRI - 8170951-9			
RESPONSÁVEL PELA CONTRATANTE							
DATA:		ESCALA:		CÓDIGO:			
FEVEREIRO/2021		INDICAÇÃO		PRJ-RST			
TÍTULO DOS DESENHOS:						PRANCHAS:	
MAPEAMENTO DE DANOS - FACHADA FRONTAL MAPEAMENTO DE DANOS - FACHADA POSTERIOR MAPEAMENTO DE DANOS - FACHADA LATERAL ESQUERDA MAPEAMENTO DE DANOS - FACHADA LATERAL DIREITA						<div style="text-align: center; font-size: 2em;">08</div> <div style="text-align: center; font-size: 2em;">/14</div>	
DIREITOS AUTORAIS RESERVADOS. PROIBIDO REPRODUZIR, DIVULGAR OU ALTERAR SEM AUTORIZAÇÃO DO AUTOR						TÍTULO DOS DESENHOS: PRJ-EXE-RST-LOC-000-REV00	