



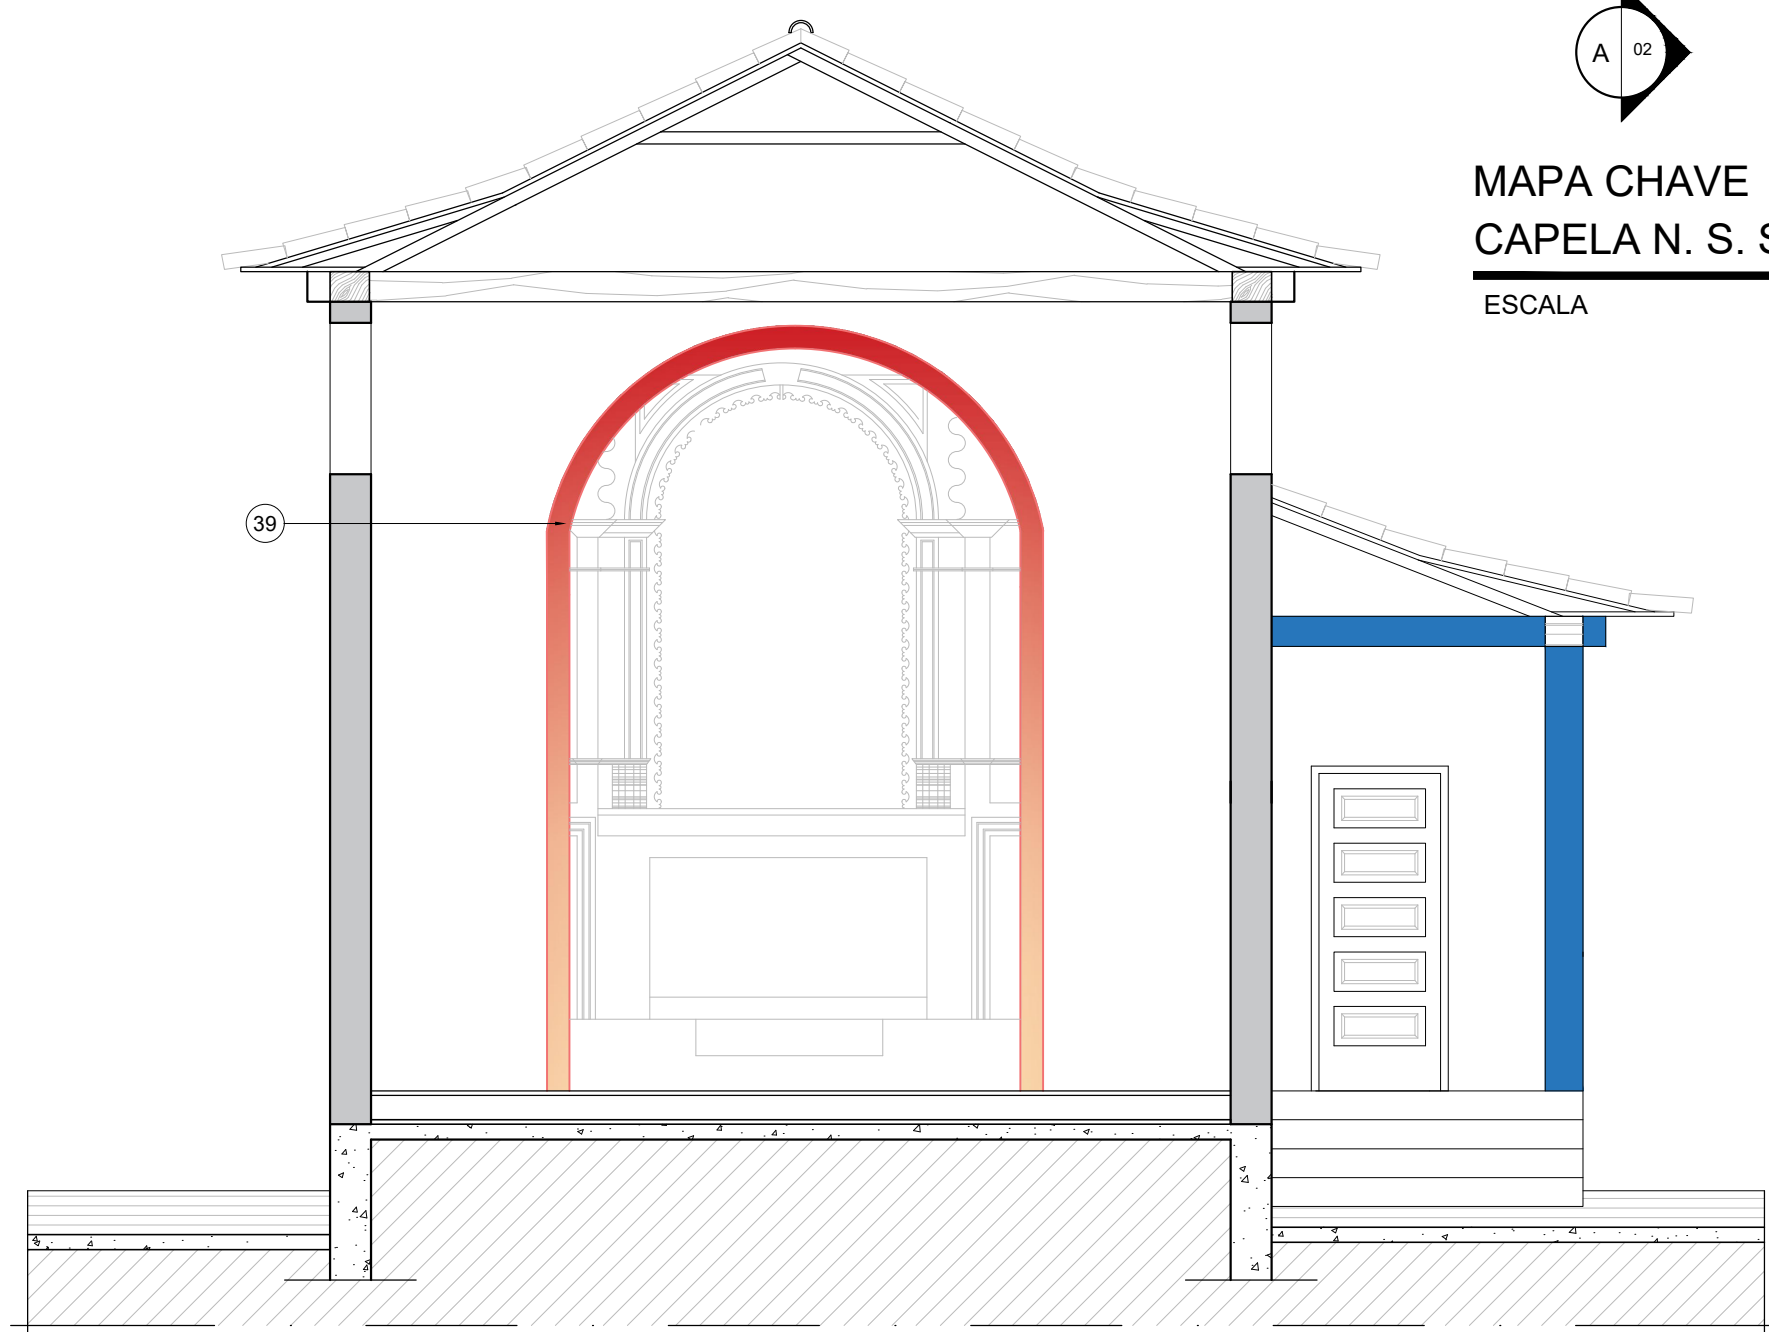


MAPEAMENTO DE DANOS
CAPELA N. S. SANT'ANA- CORTE BB
ESCALA 1:50



MAPEAMENTO DE DANOS
CAPELA N. S. SANT'ANA- CORTE CC
ESCALA 1:50

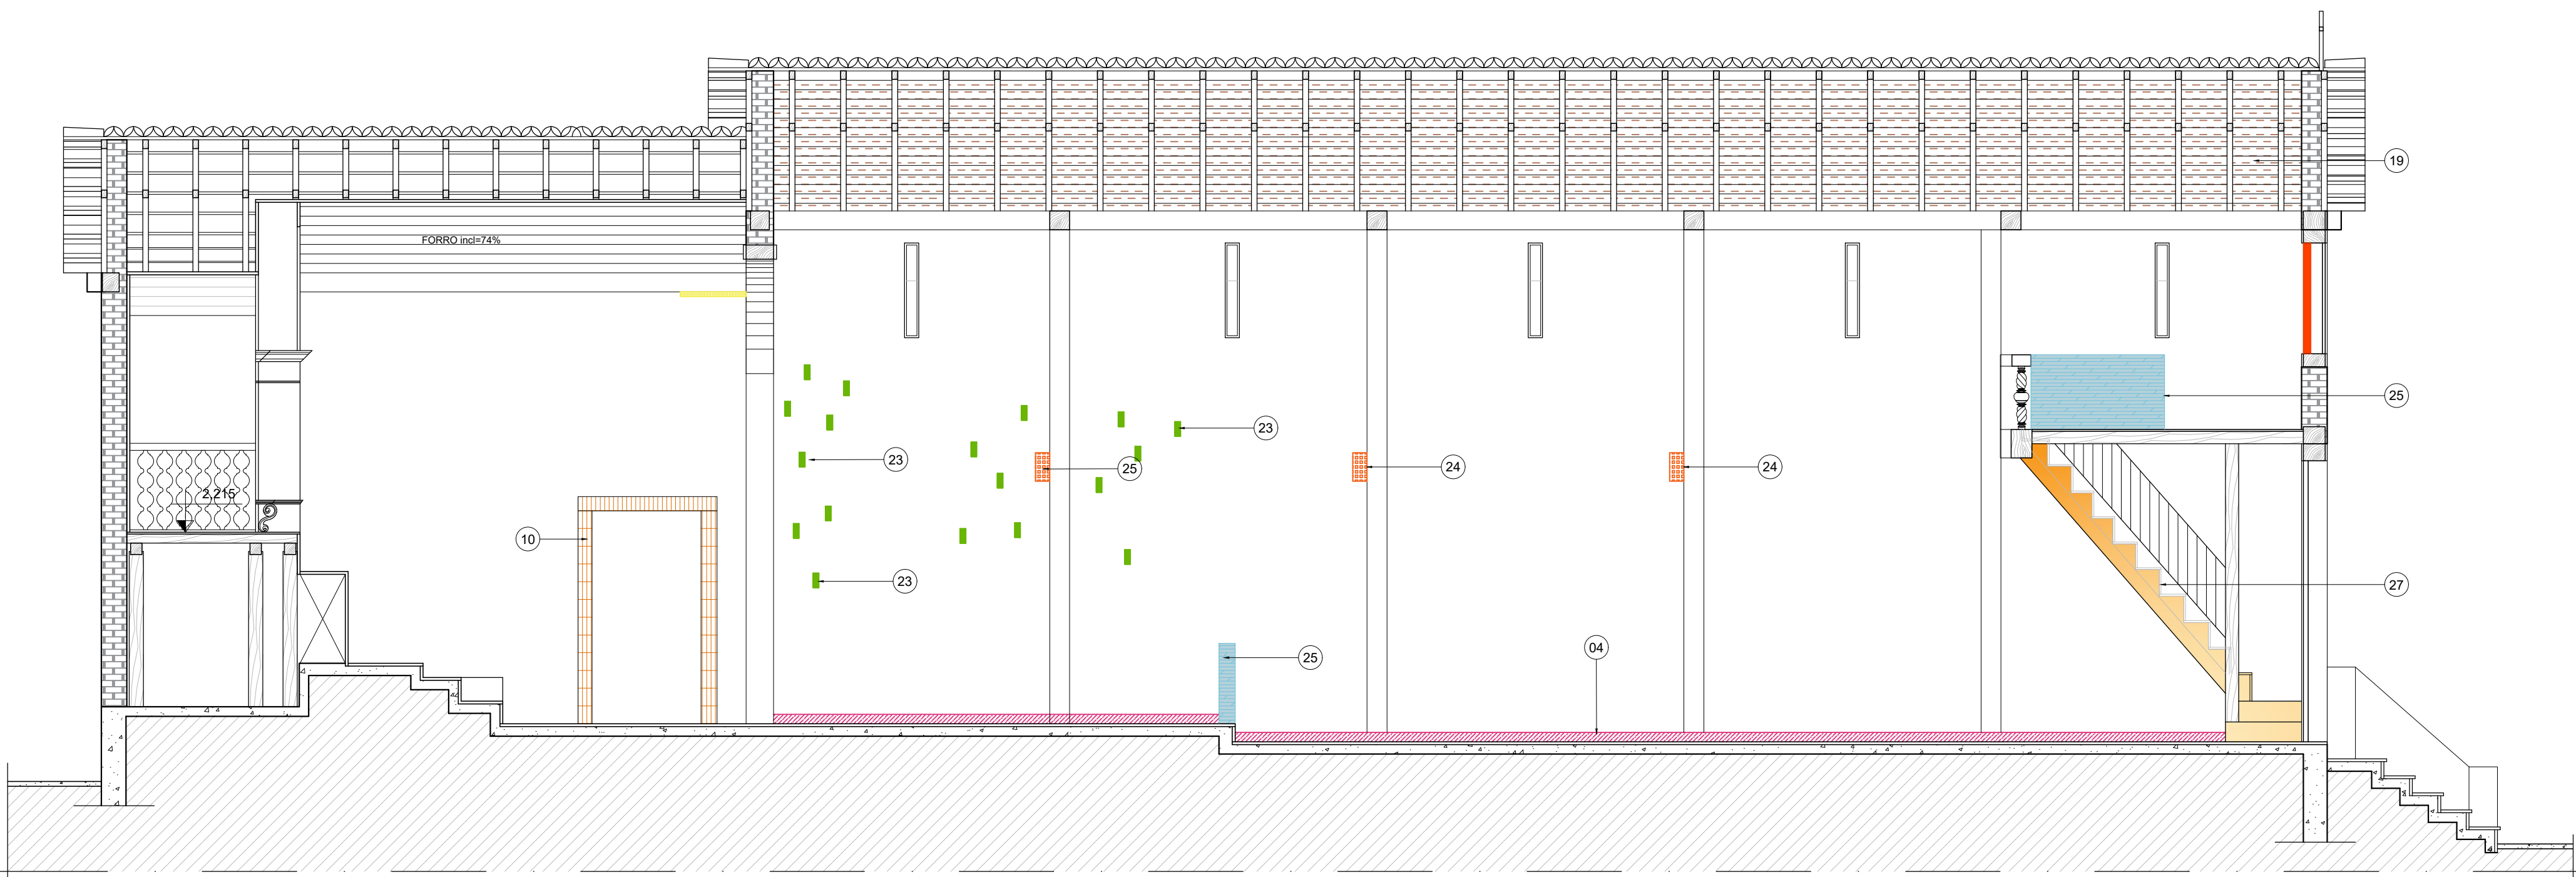

MAPEAMENTO DE DANOS
CAPELA N. S. SANT'ANA- CORTE AA
ESCALA 1:50

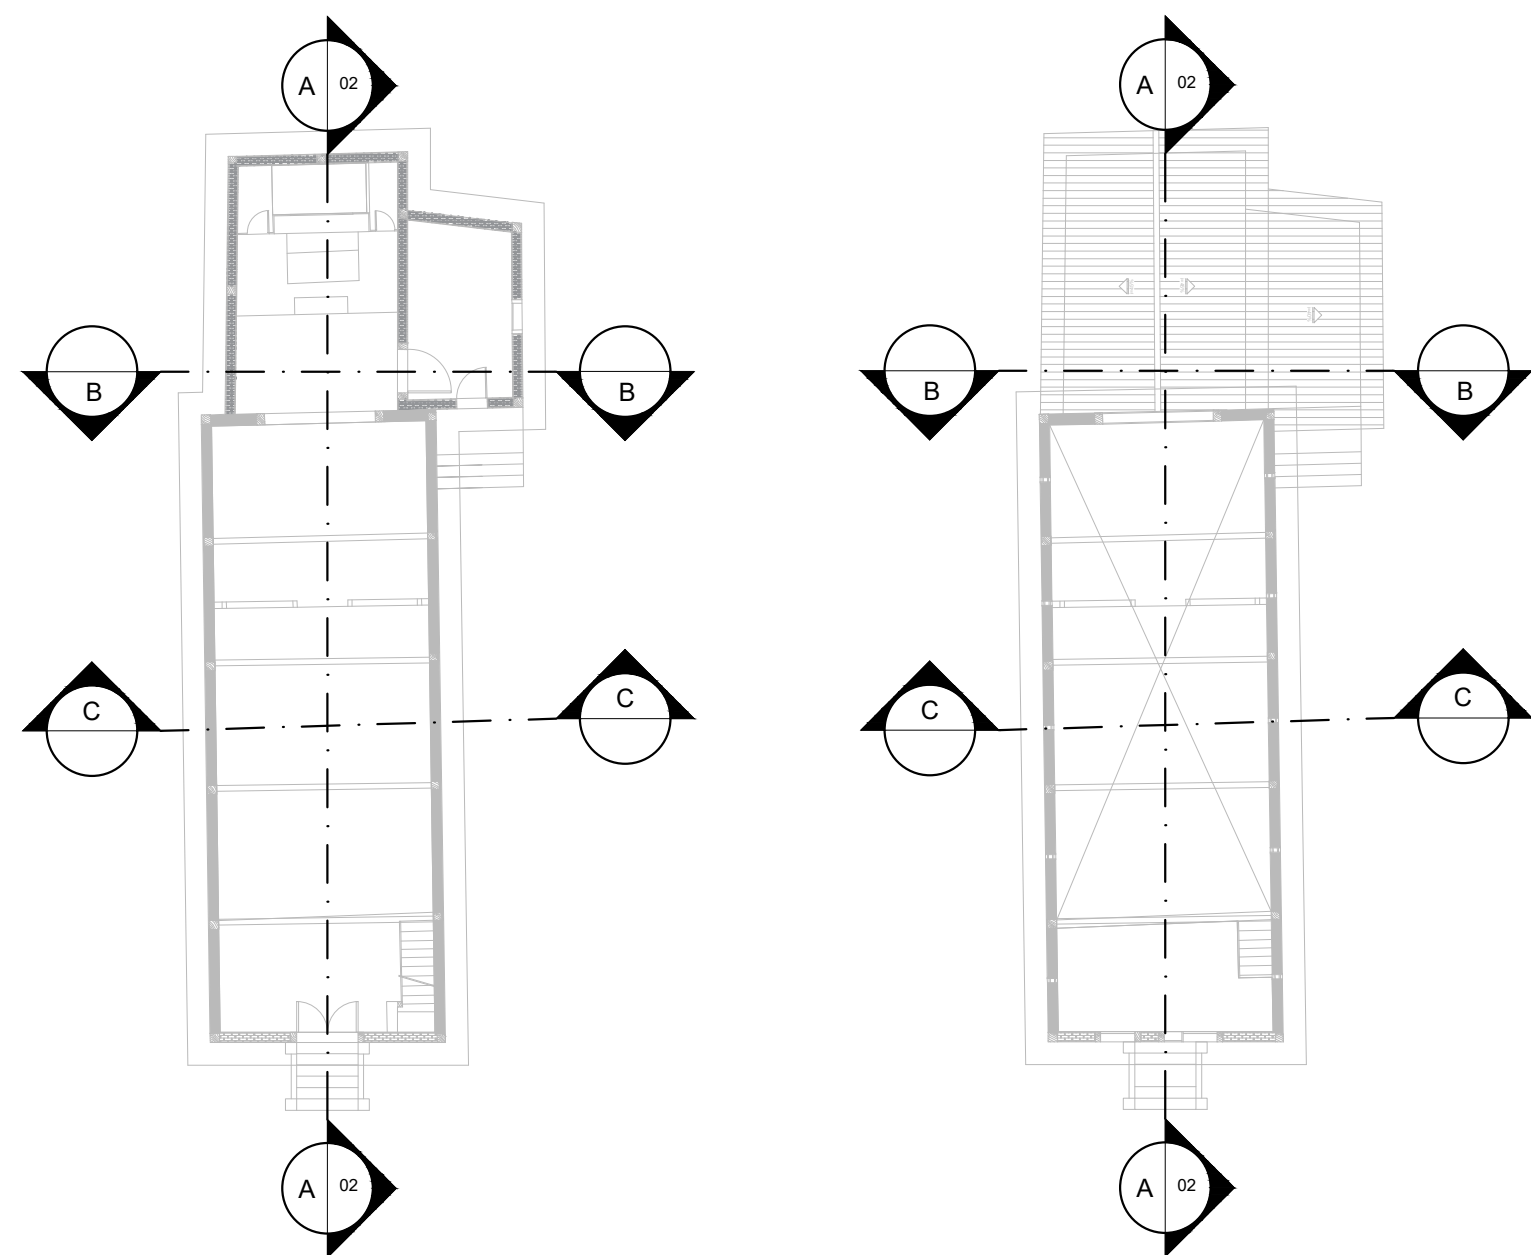

MAPA CHAVE
CAPELA N. S. SANT'ANA- PLANTA BAIXA NÍVEL NAVE E CORO
ESCALA 1:200

ESPECIFICAÇÕES	
LEGENDA DA PATOLOGIA - ESPECIFICAÇÕES NO LEVANTAMENTO FOTOGRÁFICO E MEMORIAL DESCRITIVO	
PATOLOGIA DA EDIFICAÇÃO	
01- VEGETAÇÃO NECESSITANDO DE CAPINA	
02- MANCHAS D'ÁGUA (ÁGUA PLUVIAL)	
03- PAREDE PULVERULENTE	
04- DANOS PONTUAIS NO REBOCO	
05- HIGROSCÓPICIDADE	
06- MANCHAS ESCURAS	
07- INTERVENÇÃO INADEQUADA NO MURO DE PEDRA	
08- SUJIDADES DIVERSAS	
09- DEGRAUS EXTERNOS DANIFICADOS	
10- PRESENÇA DE ESCREMENTO DE CUPIM	
11- PRESENÇA DE AGENTES BIOLÓGICOS	
12- SUJIDADES NAS TELHAS	
13- PINTURA INADEQUADA	
14- ESCREMENTO DE AVES OU MORCEGOS	
15- ESCREMENTO DE ANIMAIS DE GRANDE PORTE	
16- FISSURAS SUPERFICIAIS OU DESPRENDIMENTO DO REBOCO SOB A ESTRUTURA AUTÔNOMA	
17- FISSURAS CRÍTICAS	
18- PEÇAS DO FORRO DE MADEIRA SOLTAS	
19- SUPRESSÃO DO FORRO	
20- PISO QUEBRADO	
21- PERDA DA ARGAMASSA DO PISO	
22- INTERVENÇÃO INADEQUADA DO TIRANTE	
23- PRESENÇA DE TRAÇAS NA PAREDE	
24- PRESENÇA DE NINHO DE CUPIM	
25- SUPRESSÃO DO GUARDA-CORPO	
26- PISO DANIFICADO	
27- ESCADA DO CORO DANIFICADA	
28- PERDA DA CALAFETAÇÃO DO PISO	
PATOLOGIA DAS ESQUADRIAS	
29- VERIFICAÇÃO DAS FERRAGENS	
30- PRESENÇA DE CUPIM NA MADEIRA	
31- PORTA/JANELA EMPENADA	
32- OXIDAÇÃO DO FERRO	
PATOLOGIA DOS ELEMENTOS ARTÍSTICOS	
33- PRESENÇA DE CUPIM NAS MISULAS	
34- FORRO DE MADEIRA COM PEÇAS SOLTAS	
35- DESPRENDIMENTO DA MADEIRA	
36- MADEIRA QUEBRADA, CAUSANDO PASSAGEM PARA O FORRO	
37- PERDA DA POLICROMIA	
38- FISSURA LEVE	
39- SUPRESSÃO DO ARCO DO CRUZEIRO	

NOTAS

OBSERVAÇÕES GERAIS:					
1 - CONFERIR MEDIDAS NO LOCAL					
2 - NÃO UTILIZAR ESCALA SOBRE PAPEL					
3 - EM CASO DE CONFLITO DE COTAS, PREVALECE A DO DESENHO DE MAIOR ESCALA					
4 - EM CASO DE DÚVIDAS, CONSULTE SEMPRE O RESPONSÁVEL TÉCNICO					
5 - LEVANTAMENTO DA EDIFICAÇÃO, FOI FORNECIDA PELA PREFEITURA MUNICIPAL DE LAGOA SANTA					

REVISÃO	DESCRIÇÃO	TIPO	ELABORADO	VERIFICADO	DATA
00	EMIÇÃO INICIAL	ATP	PRN	ICGL	11/2020

TIPOS DE EMISSÃO	ATP - ANTEPROJETO BSC - BÁSICO EXE - EXECUTIVO	APV - APROVADO POT - P/ CONSTRUÇÃO ASB - "AS BUILT"	CNC - CANCELADO
------------------	--	---	-----------------

OPUS PROJETOS

RUA ARAGUARI, Nº741, SALA 10 - BARRO PRETO
BELO HORIZONTE-MG
TEL.: (31) 3347-4405 / (31) 3347-7079 / (31) 3571-1920
EMAIL: contato@opusprojetosengenharia.com.br

PREFEITURA MUNICIPAL DE LAGOA SANTA

RUA SÃO JOÃO, Nº 290 - BARRO CENTRO
LAGOA SANTA-MG - CEP: 33400-000
TEL.: (73) 3868-1360

CAPELA NOSSA SENHORA DE SANT'ANA
LAGOA SANTA - MG

PROJETO DE RESTAURO

AUTORA DO PROJETO:		CONTRATANTE DO PROJETO:	
PATRICIA RODRIGUES NUNES CRA - A111234-3		ISABELA CRISTINA GONÇALVES LACERDA CRA - A119953-8	
RESPONSÁVEL DA CONTRATANTE			

DATA: DEZEMBRO/2020	ESCALA: INDICADA	CÓDIGO: PRJ-RST
------------------------	---------------------	--------------------

TÍTULO DOS DESENHOS: MAPEAMENTO DE DANOS - CORTE AA MAPEAMENTO DE DANOS - CORTE BB MAPEAMENTO DE DANOS - CORTE CC	PRANCHAS: 09/10
--	--------------------

DIREITOS AUTORAIS RESERVADOS. PROIBIDO REPRODUÇÃO, DIVULGAÇÃO OU ALTERAÇÃO SEM ORDEM EXPRESSA DO AUTOR.	TÍTULO DOS DESENHOS: PRJ-RST-LB-CONS-003-REV00
---	---